


TEXNIK TOPSHIRIQ / ТЕХНИЧЕСКОЕ ЗАДАНИЕ



«TASDIQLAYMAN»

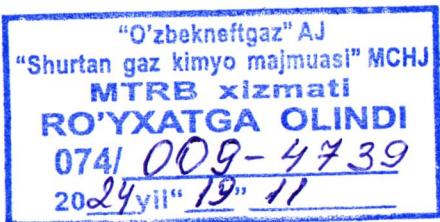

"Shurtan GKM" MChJ Bosh mexanik
X. Allayarov
« 19 » 11 2024 y.



"Shurtan GKM" MChJ ehtiyojlari uchun gaz kondensati saqlashga
mo'ljallangan, hajmi 1000 m³ FB-8105 D vertikal silindrsimon tom qismi
gumbazli po'lat rezervuarini tayyorlash bo'yicha
TEXNIK TOPSHIRIQ

ТЕХНИЧЕСКОЕ ЗАДАНИЕ
на подготовку резервуара вертикального цилиндрического с
куполообразной крышей стального резервуара FB-8105 D объемом
1000 м³, предназначенного для хранения газового конденсата для
нужд ООО "Шуртанский ГХК".

1. ASOSIY MA'LUMOTLAR VA TALABLAR RO'YXATI/ПЕРЕЧЕНЬ ОСНОВНЫХ ДАННЫХ И ТРЕБОВАНИЙ

1	Ob'ekt nomi / Наименование объекта	"Shurtan GKM" MChJ Tayyor mahsulotlar va xom ashyo sexi / ООО "Шуртанский ГХК" Товарный сырьевой цех .
---	------------------------------------	---

2. ISHCHI TEKNIK KO'RSATKICHLARI/ ЭКСПЛУАТАЦИОННЫЕ ПАРАМЕТРЫ

1	Saqlanadidigan suyuqlik nomi (ГОСТ Р 55997-2014 bo'yicha) / Хранимый продукт	Suyuq holdagi gaz kondensati / Жидкий газовый конденсат
2	Zichligi / Плотность хранимого продукта	0,735 г / см ³ (20°C)
3	Ishchi sathi / <u>Рабочий уровень налива хранимого продукта</u>	Umumiy hajmdan 85% / 85 % от общего объёма
4	Maksimal sathi / <u>Расчетный (максимальный) уровень налива продукта</u>	90%
5	Maksimal ishchi harorati (°C) / <u>Максимальная температура хранения продукта</u>	+ 50 °C
6	Minimal ishchi harorati (°C) / <u>Минимальная температура хранения продукта</u>	+ 10 °C
7	Hisoblangan harorat (°C) / <u>Расчетная температура</u>	+ 65 °C
8	Hisoblangan bosim (kPa) / <u>Расчетное давление</u>	75 kPa
9	Ishchi bosim (kPa) / <u>Рабочее давление</u>	60 kPa
10	Hisoblangan normativ ichki vakuumi (kPa) / <u>Относительный вакуум в резервуаре</u>	- 2 кПА

TEXNIK TOPSHIRIQ / ТЕХНИЧЕСКОЕ ЗАДАНИЕ

11	Suyuqlik qabul qilish va tarqatish hajmi (m^3 /soat) / Производительность приема / раздачи продукта	14-21 m^3 /soat, 130 m^3 /soat / приём 14-21 m^3/ч, раздачи 130 m^3/ч
12	Rezervuarining nominal hajmi / Номинальный объем резервуара	1000 m^3
13	Rezervuar turi / Тип резервуара:	vertikal silindrsimon tom qismi gumbazli po'lat rezervuar/ вертикальный цилиндрический с куполообразной крышей стальной резервуар
14	Devor ichki diametri / Внутренний диаметр стенки	10430 mm
15	Devor balandligi / Высота стенки	12480 mm
16	Rezervuar sinfi / Класс ответственности резервуара	5 А класс
17	Rezervuarining ishlash muddati / Срок службы резервуара	20 yil / 20 лет
18	Saqlanadigan mahsulot aylanmasi,yilik sikli / Оборачиваемость хранимого продукта, циклов в год	yiliga 200 sikl/ 200 циклов в год
19	Qor yuki / Снеговая нагрузка	СП 20.13330.2011 standarti talablariga muvofiq O'zbekistonning iqlim sharoitini hisobga olgan holda loyxalanishi kerak. O'zbekistonning iqlim sharoitini hisobga olgan holda, talablardan chetga chiqish qabul qilinishi kerak. / В соответствии с требованиями стандарта СП 20.13330.2011 учитывая климатические условия Узбекистана, следует принять отступление от требований.
20	Shamol yuki / Ветровая нагрузка	
21	Qurilish maydonchasining seysmikligi / Сейсмичность площадки строительства	

3. TAYYORLASH - ТЕХНОЛОГИЧЕСКИЕ ДАННЫЕ

1	Devor/Стенка:	Rulonli/ рулонная
2	Korroziya uchun ruxsat/Принуск на коррозию:	2 mm
3	Pastki/Днище:	Listli/ листовое
4	Quzgalmas mustahkam gumbaz tomlı/Стационарная купольной крыша :	Quzgalmas mustahkam gumbaz tomlı/Стационарная купольная крыша :
5	Xizmat ko'rsatish maydonchasi/ Обслуживающая площадка:	Metall konstruksiyali, ximoya to'sidli/ Металлическая конструкция, защитные ограждения
6	Poydevorga maxkamlash/ Крепление к фундаменту	Ankerli boltlar/ Анкерные болты

4. REZERVUAR MATERİALLARI/ МАТЕРИАЛЫ РЕЗЕРВУАРА

1	Devor uchun material /Материал стенки	ASTM A516-70 или его аналог.
2	Devor balandligi/Высота стенки	12480 mm
3	Devor qalinligi/Толщина стенки	8-6 mm
4	Pastki qismi qalinligi/Толщина нижнего днища	8 mm
5	Pastki kamar materiali/Материал нижнего пояса	ASTM A516-70 или его аналог.
6	Quzgalmas mustahkam gumbazli tom materiali / Материал стационарная с куполообразной крышей	ASTM A516-70 или его аналог.
7	Flansli quvur moslamasi-tiqinli/Фланец патрубок штуцера ответной заглушками.	4" Патрубок SCH 80, материал: A106-B.Отвод 4",90° материал: A234. Переходник фланец 4"#150, материал:A105. Ответная заглушка 4"#150, материал:A105.



TEXNIK TOPSHIRIQ / ТЕХНИЧЕСКОЕ ЗАДАНИЕ

8	Flansli quvur moslamasi-tiqinli/ Фланец патрубок штуцера ответной заглушками.	4" Патрубок SCH 80, материал: A106-B.Отвод 4",90° материал: A234. Переходник фланец 4"#150, материал: A105. Ответная заглушка 4"#150, материал: A105.
9	Flansli quvur moslamasi/ Фланец патрубок штуцера	2" Патрубок SCH 80, материал: A106-B. Переходник 2"x1 1/2",SCH 80, материал: A 234, Фланец 1 1/2"#300, материал: A105.
10	Flansli quvur moslamasi/ Фланец патрубок штуцера	2" Патрубок SCH 80, материал: A106-B. Переходник 2"x1 1/2",SCH 80, материал: A 234, Фланец 1 1/2"#300, материал: A105.
11	Flansli quvur moslamasi(tukib olish)/ Фланец патрубок штуцера (дренаж)	3"Трубок SCH 80, материал: A106-B.Отвод 3"90° материал:A234. Переходник фланец 3"#150, материал:A105.
12	Flansli quvur moslamasi/ Фланец патрубок штуцера	4"Трубок SCH 80, материал: A106-B.Отвод 4"900° материал: A234. Переходник фланец 4"#150, материал:A105.
13	Flansli quvur moslamasi / Фланец патрубок штуцера	10" Патрубок SCH 80, материал: A106-B. фланец 10"#150, материал: A105. Сопло материал: A105.
14	Flansli quvur moslamasi(kirish)/ Фланец патрубок штуцера (вход)	3"Трубок SCH 80, материал: A106-B.Отвод 3"90° материал: A234. Переходник фланец 3"#150, материал: A105.
15	Flansli quvur moslamasi / Фланец патрубок штуцера (Люк)	Патрубок SCH 20, материал: A106-B. фланец 24"#150, материал: A105,заглушка 24"#150, материал: A105.
16	Ximoya qopqog'i / Аварийная крышка	Патрубок SCH 20, материал: A106-B.фланец 24"#150
17	Flansli quvur moslamasi / Фланец патрубок штуцера	2" Патрубок SCH 80, материал: A106-B. Фланец 2"#150, материал: A105.
18	Flansli quvur moslamasi / Фланец патрубок штуцера	6" Патрубок SCH 40, материал: A106-B. Фланец 6"#150, материал: A105.
19	Flansli quvur moslamasi-tiqinli/ Фланец патрубок штуцера ответной заглушками.	2" Патрубок SCH 80, материал: A106-B. Фланец 2"#150, материал: A105. Ответная заглушка 2"#150, материал: A105.
20	Flansli quvur moslamasi-tiqinli/ Фланец патрубок штуцера ответной заглушками.	6" Патрубок SCH 40, материал: A106-B. Фланец 6"#150, материал: A105. Ответная заглушка 6"#150, материал: A105.
21	Flansli quvur moslamasi / Фланец патрубок штуцера .	6" Патрубок SCH 40, материал: A106-B. Фланец 6"#150, материал: A105.
22	Flansli quvur moslamasi / Фланец патрубок штуцера .	6" Патрубок SCH 40, материал: A106-B. Фланец 6"#150, материал: A105.
23	Flansli quvur moslamasi / Фланец патрубок штуцера .	6" Патрубок SCH 40, материал: A106-B. Фланец 6"#150, материал: A105.
24	Flansli quvur moslamasi-tiqinli/ Фланец патрубок штуцера.	2" Патрубок SCH 80, материал: A106-B. Фланец 2"#150, материал: A105.
25	Flansli quvur moslamasi-tiqinli/ Фланец патрубок штуцера.	2" Патрубок SCH 80, материал: A106-B. Фланец 2"#150, материал: A105. Переходник 2"x3/4", SCH 80, материал: A 234, Фланец 3/4 "#300, материал: A105.



TEXNIK TOPSHIRIQ / ТЕХНИЧЕСКОЕ ЗАДАНИЕ

26	Flansli quvur moslamasi-tiqinli/ Фланец патрубок штуцера.	2" Патрубок SCH 80, материал: A106-B. Фланец 2"#150, материал: A105. Переходник 2"x3/4", SCH 80, материал: A 234, Фланец 3/4"#300, материал: A105.
27	Flansli quvur moslamasi/ Фланец патрубок штуцера.	4"Трубок SCH 40, материал: A106-B. Переходник фланец 4"#150, материал: A105.
28	Tom qismi gumbazi (o'chamlari taqdim etiladigan pasportga berilgan) / Деталь купольной крыши.	ASTM A516-70 или его аналог.
29	Nafas olish klapanlari/ Дыхательный клапан	фланец 2"#150
30	Ankerli boltlar / Анкерные болты	32-M36 L 1070
31	Zina/ Лестница	Vintli/Винтовая

5. UMUMIY MA'LUMOTLAR VA TALABLAR/ОБЩАЯ ИНФОРМАЦИЯ И ТРЕБОВАНИЯ

<p>5.1.1 Hozirgi vaqtida ishlayotgan V=700 m³ FB-8105 A gaz kondensati rezervuarining texnik pasporti va chizmalari yangi V=1000 m³ gaz kondensati rezervuarini tayyorlashda foydalanish uchun taqdim etiladi. "Shurtan GKM" MCHJ ehtiyojlari uchun FB-8105 D gaz kondensati saqlashga mo'ljallangan, rezervuar hajmi 1000 m³ ga hisoblab tayyorlanishi shart. FB-8105 D vertikal silindrsimon po'lat rezervuarini tayyorlash uchun taqdim etilayotgan xozirda foydalanib kelinayotgan FB-8105 A gaz kondensati rezervuarining texnik pasportida ko'rsatilgan texnik ma'lumotlar bo'yicha barcha parametrlar mos kelishi shart.</p> <p>5.1.2. Rezervuarni qabul qilish vaqtida buyurtmachiga taqdim etiladigan texnik hujjalalar:</p> <ul style="list-style-type: none"> - Spetsifikatsiyasi ko'rsatilgan yig'ma chizmalari; - Payvand choklarini nazorat qilinganligi to'g'risida jadval; - Hisob-kitoblar tushuntirilgan xat; - foydalanish va o'rnatish bo'yicha qo'llanma; - rezervuarning kalibrovka jadvali; - ekspluatatsiya hujjalari qaydnomasi; - rezervuarning texnik pasporti; 	<p>5.1.1 Технический паспорт и чертежи действующего резервуара V=700 м³ FB-8105 A для газового конденсата будут предоставлены для использования при подготовке нового резервуара V=1000 м³ для газового конденсата. Для нужд ООО «Шуртан ГХК» необходимо подготовить хранилище газового конденсата FB-8105 D, объем резервуара 1000 м³. Во время изготовления резервуара стального вертикального цилиндрического типа FB-8105 D все параметры должны совпадать с техническими данными, указанным в техническом паспорте резервуара FB-8105 A который используется в настоящее время.</p> <p>5.1.2 Техническая документация, предоставляемая заказчику при приемке резервуара:</p> <ul style="list-style-type: none"> - сборочный / габаритный чертеж со спецификацией; - таблица контроля швов сварных соединений; - расчетно-пояснительная записка; - руководство по эксплуатации и монтажу; - градировочные таблицы резервуара - ведомость эксплуатационной документации; - технический паспорт резервуара;
--	--



5.2 TAYYORLANISHI /ISHLAB CHIQARISH BOSQICHLARI/ЭТАПЫ РАЗРАБОТКИ / ИЗГОТОВЛЕНИЯ

- 5.2.1.** Rezervuarni tayyorlab, joyiga o'rnatuvchi ushbu texnik topshiriq va uning ilovalarida keltirilgan barcha ma'lumotlarga amal qilishi shart.
- 5.2.2** Rezervuarni yetkazib berishdan oldin, etkazib beruvchi buyurtmachi bilan konstruksion hujjatlarini kelishishi shart.
- 5.2.3.** Barcha ishlab chiqilgan konstruksion hujjatlar rus va o'zbek tilida taqdim etilishi kerak.
- 5.2.4. FB-8105 D** gaz kondensati rezervuarini ishlab chiqarish jarayonini boshlashdan oldin ishlab chiqaruvchi Buyurtmachi bilan mukammal konsruksion chizmalarni va materiallarni kelishib olishi shart.
- 5.2.5.** Rezervuarni tayyorlovchi texnik ko'rsatgichlar va ishlatalidigan metall markasi muvofiqligi uchun javobgardir.

- 5.2.1.** Поставщик резервуаров должен руководствоваться данными, представленными в настоящем техническом задании и в прилагаемых к нему приложениях.
- 5.2.2** До осуществления поставки резервуаров, поставщик должен осуществить согласование конструкторской документации с Заказчиком.
- 5.2.3** Вся разработанная конструкторская документация должна быть предоставлена на русском и узбекском языках.
- 5.2.4** До начала процесса изготовления резервуара газового конденсата **FB-8105 D** Изготовитель должен согласовать детальные чертежи, материалы с Заказчиком.
- 5.2.5.** Изготовитель резервуаров также несет ответственность за соответствие технических параметров и за соответствие применяемых марок металлов.

5.3 ISHLAB CHIQISH UCHUN HUJJATLAR/ДОКУМЕНТЫ ДЛЯ РАЗРАБОТКИ / ИЗГОТОВЛЕНИЯ

Rezervuarni yetkazib beruvchi yoki ishlab chiqaruvchi **FB-8105 D** gaz kondensati rezervuarini tayyorlashdan oldin barcha konstruksion chizmalarni Buyurtmachi bilan kelishish va ikki tomonlama tasdiqlanishi shart.

Перед изготовлением газоконденсатного резервуара **FB-8105 D** поставщик или Завод-Изготовитель должен перед изготовлением конструкционного чертежа резервуара провести согласование с Заказчиком.

5.4 BELGILASH TALABLARI/ТРЕБОВАНИЯ К МАРКИРОВКЕ

- 5.4.1** Belgilash tadbiq etilgan xalqaro standartlarga zid bo'lmagan va ulardan kam bo'lmagan O'zbekiston Respublikasi davlat standartlari talablariga muvofiq bo'lishi kerak.
- 5.4.2** Tovarlarning markalanishida uskunaning shifrlangan nomi, ishlab chiqaruvchining nomi, ishlab chiqaruvchining joylashgan manzili va ishlab chiqarilgan sana ko'rsatilishi kerak.

- 5.4.1** Маркировка должна соответствовать требованиям государственных стандартов Республики Узбекистан, не противоречащим и не уступающим международным общепринятым стандартам.
- 5.4.2** Маркировка товара должна содержать расшифрованное наименование оборудования, наименование изготовителя, адрес места нахождения изготовителя и дату выпуска.

5.5 O'LCHAMLARI VA QADOQLASH TALABLARI/ТРЕБОВАНИЯ К РАЗМЕРАМ И УПАКОВКЕ

- 5.5.1** Qadoqlash yuk tashish, yuklash va tushirish vaqtida uning xavfsizligini, ifloslanishini, uni tashish va yetkazib berish vaqtida tebranishini, mumkin bo'lgan ortiqcha yuklarni va uzoq muddatli saqlash va tovarlarni o'rnatish joyiga olib o'tishni hisobga olgan holda ta'minlashi kerak.
- 5.5.2** Qadoqlash O'zbekiston Respublikasi davlat standartlari va tadbiq etilgan xalqaro standartlar talablariga javob berishi kerak.
- 5.5.3** Qadoqlash tovarlarning markalanishiga qat'iy muvofiq bo'lishi kerak.
- 5.5.4** Tara, qadoqlash, markalash narxi mahsulot narxiga kiritilishi kerak.

- 5.5.1** Упаковка должна обеспечивать сохранность товара при транспортировке, погрузочно-разгрузочных работах, загрязнений, вибрации при его перевозке и доставки, с учетом возможных перегрузок и длительного хранения и перемещении товара к месту его установки.
- 5.5.2** Упаковка должна соответствовать требованиям государственных стандартов Республики Узбекистан и международным общепринятым стандартам.
- 5.5.3** Упаковка должна строго соответствовать маркировке товара.



TEXNIK TOPSHIRIQ / ТЕХНИЧЕСКОЕ ЗАДАНИЕ

		5.5.4 Стоимость тары, упаковки, маркировки должна быть включена в цену продукции. Тара возврата не подлежит.
6. ETKAZIB BERISH VA QABUL QILISH QOIDALARI TALABLARI / ТРЕБОВАНИЯ ПО ПРАВИЛАМ СДАЧИ И ПРИЕМКИ		
<p>6.1 FB-8105 D gaz kondensati rezervuarini tayyorlashda kamida quyidagi sifat nazorati amalga oshirilishi kerak:</p> <ul style="list-style-type: none"> - tegishli hujjatlar bilan tasdiqlangan ishlab chiqarish zavodida materiallar va butlovchi qismalarning kirish nazorati; - tegishli hujjatlar bilan tasdiqlangan ishlab chiqarish korxonalarida asbob-uskunalarini ishlab chiqarish jarayonida to'plamning sifatini nazorat qilish. - tayyorlashda ishlatalidigan materiallar uchun sifat sertifikati; - hisobvaraq-fakturaning raqami va sanasi ko'rsatilgan tovar kelib chiqqan davlat sertifikati; - ishlab chiqaruvchi tomonidan berilgan mahsulot uchun sifat sertifikati; - tovarning muvofiqlik sertifikati; - ishlab chiqarilgan tovar va uskunalarining sifatini nazorat qilish bo'yicha uchinchi tomon tekshiruv hisoboti. <p>6.2 FB-8105 D gaz kondensati rezervuarini "Sho'rtan GKM" MChJ zavodining texnik mutaxassislari ishtirokida ishlab chiqaruvchining standartlariga muvofiq tekshirilishi va sinovdan o'tkazilishi kerak (tashqi va ichki tekshirish, gidravlik sinovlar).</p> <p>6.3 FB-8105 D gaz kondensati rezervuarini kirish nazorati ishlab chiqaruvchining zavodida belgilangan tartibda amalga oshirilishi kerak. FB-8105 D gaz kondensati rezervuarini to'plami ishlab chiqarish uchun ishlatalidigan materiallar sifat sertifikatlariga ega bo'lishi kerak.</p> <p>6.4 Mahsulotni miqdori, sifati va o'lchamlari bo'yicha qabul qilish va kirish nazorati Buyurtmachining omborida amalga oshiriladi.</p> <p>6.5 Yetkazib berilayotgan tovarlar buyurtma spetsifikatsiyasiga mos kelmasa yoki tovar kiruvchi sifat nazoratidan o'tmasa, Yetkazib beruvchi uni 60 kalendar kun ichida almashtirishga majburdir. Tovarlarni almashtirish uchun transport xarajatlari tovarni yetkazib beruvchi tomonidan qoplanadi.</p> <p>6.6 FB-8105 D gaz kondensati rezervuari tayyor bo'lgandan so'ng buyurtmachiga yetkazib beruvchi tomonidan yetkazib berilishi shart.</p>		
7. BUYURTMASNI/ZAKAZCHIK		
<p>"Shurtan gaz kimyo majmuasi" MChJ O'zbekiston Respublikasi, Qashqadaryo viloyati, G'uzor tumani, Shurtan qurg'oni. E-mail: sgcc@sgcc.uz</p>		
8. Yangi rezervuar tayyorlash uchun asos / Основание для подготовке нового резервуара		
<p>Jismonan eskirgan FB-8105 D vertikal silindrsimon po'lat rezervuarini almashtirish.</p>		
<p>Для замены физически изношенного вертикального цилиндрического стального резервуара FB-8105 D.</p>		



TEXNIK TOPSHIRIQ / ТЕХНИЧЕСКОЕ ЗАДАНИЕ
9. TAYYORLASHNING ASOSIY SHARTLARI/ОСНОВАНИЕ ДЛЯ РАЗРАБОТКИ

9.1 Rezervuarni tayyorlash, jihozlash ishlari "SANOATKONTEXNAZORAT" davlat inspeksiyasining 2010-yil 17-dekabrdagi 356-sonli buyrug'i bilan tasdiqlangan "Neft va neft mahsulotlari uchun vertikal silindrsimon po'lat rezervuarlarning tuzilishiga doir qoidalar" va ГОСТ 31385-2016 "Neft va neft mahsulotlari uchun vertikal silindrsimon po'lat rezervuarlar. Umumiylar texnik talablar" mintaqalararo standarti talablariga muvofiq bo'lishi kerak.

9.2 Rezervuar xavfsiz va ishonchli ishlatalishi uchun, mazkur "Qoida" va me'yoriy texnik hujjat talablariga muvofiq qurilma va uskunalar bilan jihozlanishi shart.

9.3 Rezervuarning gaz maydonida portlovchi va yong'inga xavfli bug'-havo aralashmasi hosil bo'l shining oldini olish uchun azot gazi bilan himoyalash tizimi bilan jihozlanishi shart.

9.4 Tayyorlashda "ShGKM" MChJ Tayyor mahsulot va xom ashyo sexida joylashgan **FB-8105 D** rezervuarining mahsulotni qabul qilish va tarqatish quvurlarining joylashushi hisobga olinishi shart.

9.5 Payvand choklari sifatini nazorat qilishni loyiha va ishlab chiqilgan payvandlash texnologiyasi talablariga moslab, quyidagi hollarda olib boriladi:

a) montaj choklarining 100 % dagi uzunligini 10 karra kattalashtiruvchi lupa yordamida tashqi ko'rikdan o'tkazib, ГОСТ 3272 bo'yicha shablon (andaza) bilan o'lchash;

b) rezervuar tagidagi zavod yasagan va montaj choklarini 100 % uzunlikda vakuum usulida germetiklikga tekshirish;

v) devordagi montaj choklarining 100 % uzunlikda rentgen yoki gamma nurlari yordamida ГОСТ 7512 bo'yicha tekshirish

9.1 Работы по изготовлению производятся в соответствии с "правилами устройства вертикальных цилиндрических стальных резервуаров для нефти и нефтепродуктов", утвержденными приказом Госинспекции "промышленно-технадзор" от 17 декабря 2010 г. № 356, и ГОСТ 31385-2016 "вертикальные цилиндрические стальные резервуары для нефти и нефтепродуктов". резервуары. Общие технические требования "должны соответствовать требованиям межрегионального стандарта.

9.2 Для безопасной и надежной эксплуатации резервуар должен быть оборудован приборами и оборудованием в соответствии с требованиями настоящего "правила" и нормативно-технического документа.

9.3 Для предотвращения образования взрывоопасной и пожароопасной паровоздушной смеси в газовом поле резервуара необходимо оборудовать систему защиты азотом.

9.4 При подготовлении резервуара необходимо учитывать расположение трубопроводов приема и распределения продукции резервуара **FB-8105 D** расположенного в цехе производства полиэтилена ООО "ШГХК".

9.5 Контроль качества сварных швов осуществляется в соответствии с требованиями проекта и разработанной технологии сварки в следующих случаях:

а) измерение длины сборочных швов на 100% шаблоном по ГОСТ 3272 с использованием лупы 10-кратного увеличения;

б) для проверки герметичности вакуумным методом 100% длины заводских и монтажных швов по днищу резервуара;

в) 100% контроль стеновых монтажных швов рентгеновскими или гамма-лучами по ГОСТ 7512.

10. TAYYORLASH TURI/ВИД ПОДГОТОВКА
Yangi rezervuar
Hujjalarni kelishish bo'yicha talablar.

Uskunalar va materiallarning turlari va markalari Buyurtmachi bilan kelishilgan bo'lishi kerak. Rezervuarni ishlab chiqqan tashkilot, ishchi loyihani O'zbekiston Respublikasi Vazirlar Mahkamasining 2018 yil 02 oktabrdagi 784 – sonli qarori bilan tasdiqlangan "Sanoat xavfsizligini ekspertizadan o'tkazish va ekspertiza xulosasini berish tartibi to'g'risidagi nizom" talablariga asosan ekspertizadan o'tkazishi shart.




Новое резервуар.
Требования по согласованию документации

Виды и марки оборудования и материалов должны быть согласованы с заказчиком. Организация, разработавшая проект резервуара, обязана провести экспертизу рабочего проекта на основании требований "Положения о порядке проведения экспертизы промышленной безопасности и выдачи заключения экспертизы", утвержденного постановлением Кабинета Министров Республики Узбекистан от 02 октября 2018 года № 784.




TEXNIK TOPSHIRIQ / ТЕХНИЧЕСКОЕ ЗАДАНИЕ

Ilova nomi	Наименование приложения
Rezervuarni tayyorlashda foydalanish uchun xozirda foydalanib kelinayotgan FB-8105 D gaz kondensati rezervuarining texnik pasportida ko'rsatilgan texnik ma'lumotlar taqdim etiladi.	Приведены технические данные, указанные в техническом паспорте газоконденсатного резервуара FB-8105 D который в настоящее время используется для изготовления резервуара.

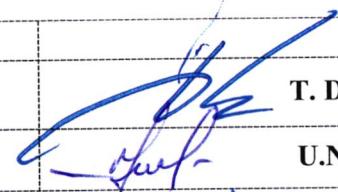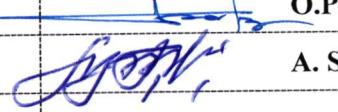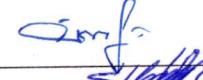Tuzuvchi / Разработчики: Bosh muhandis o'rinosari-IBX boshlig'i / Заместитель главного инженера-начальник СУН:	 T. Diyorov
Bosh mexanik o'rinosari / Заместитель главного механика:	 U.Namazov
Bosh texnolog o'rinosari / Заместитель главного технолога:	 O.Po'latov
Tayyor mahsulotlar va xom ashyo sexi boshlig'i / Начальник товарного сырьевого цеха:	 A. Sultanov
Tayyor mahsulotlar va xom ashyo sexi katta mexanigi / Старший механик товарного сырьевого цеха:	 G. Do'rmonov
Tayyor mahsulotlar va xom ashyo sexi estakada boshlig'i / Начальник эстакада товарного сырьевого цеха:	 U. Murodov
MTRB guruhi muhandisi / Ведущий инженер группа УМТР:	 U. Khidirov



TEXNIK TOPSHIRIQ / ТЕХНИЧЕСКОЕ ЗАДАНИЕ

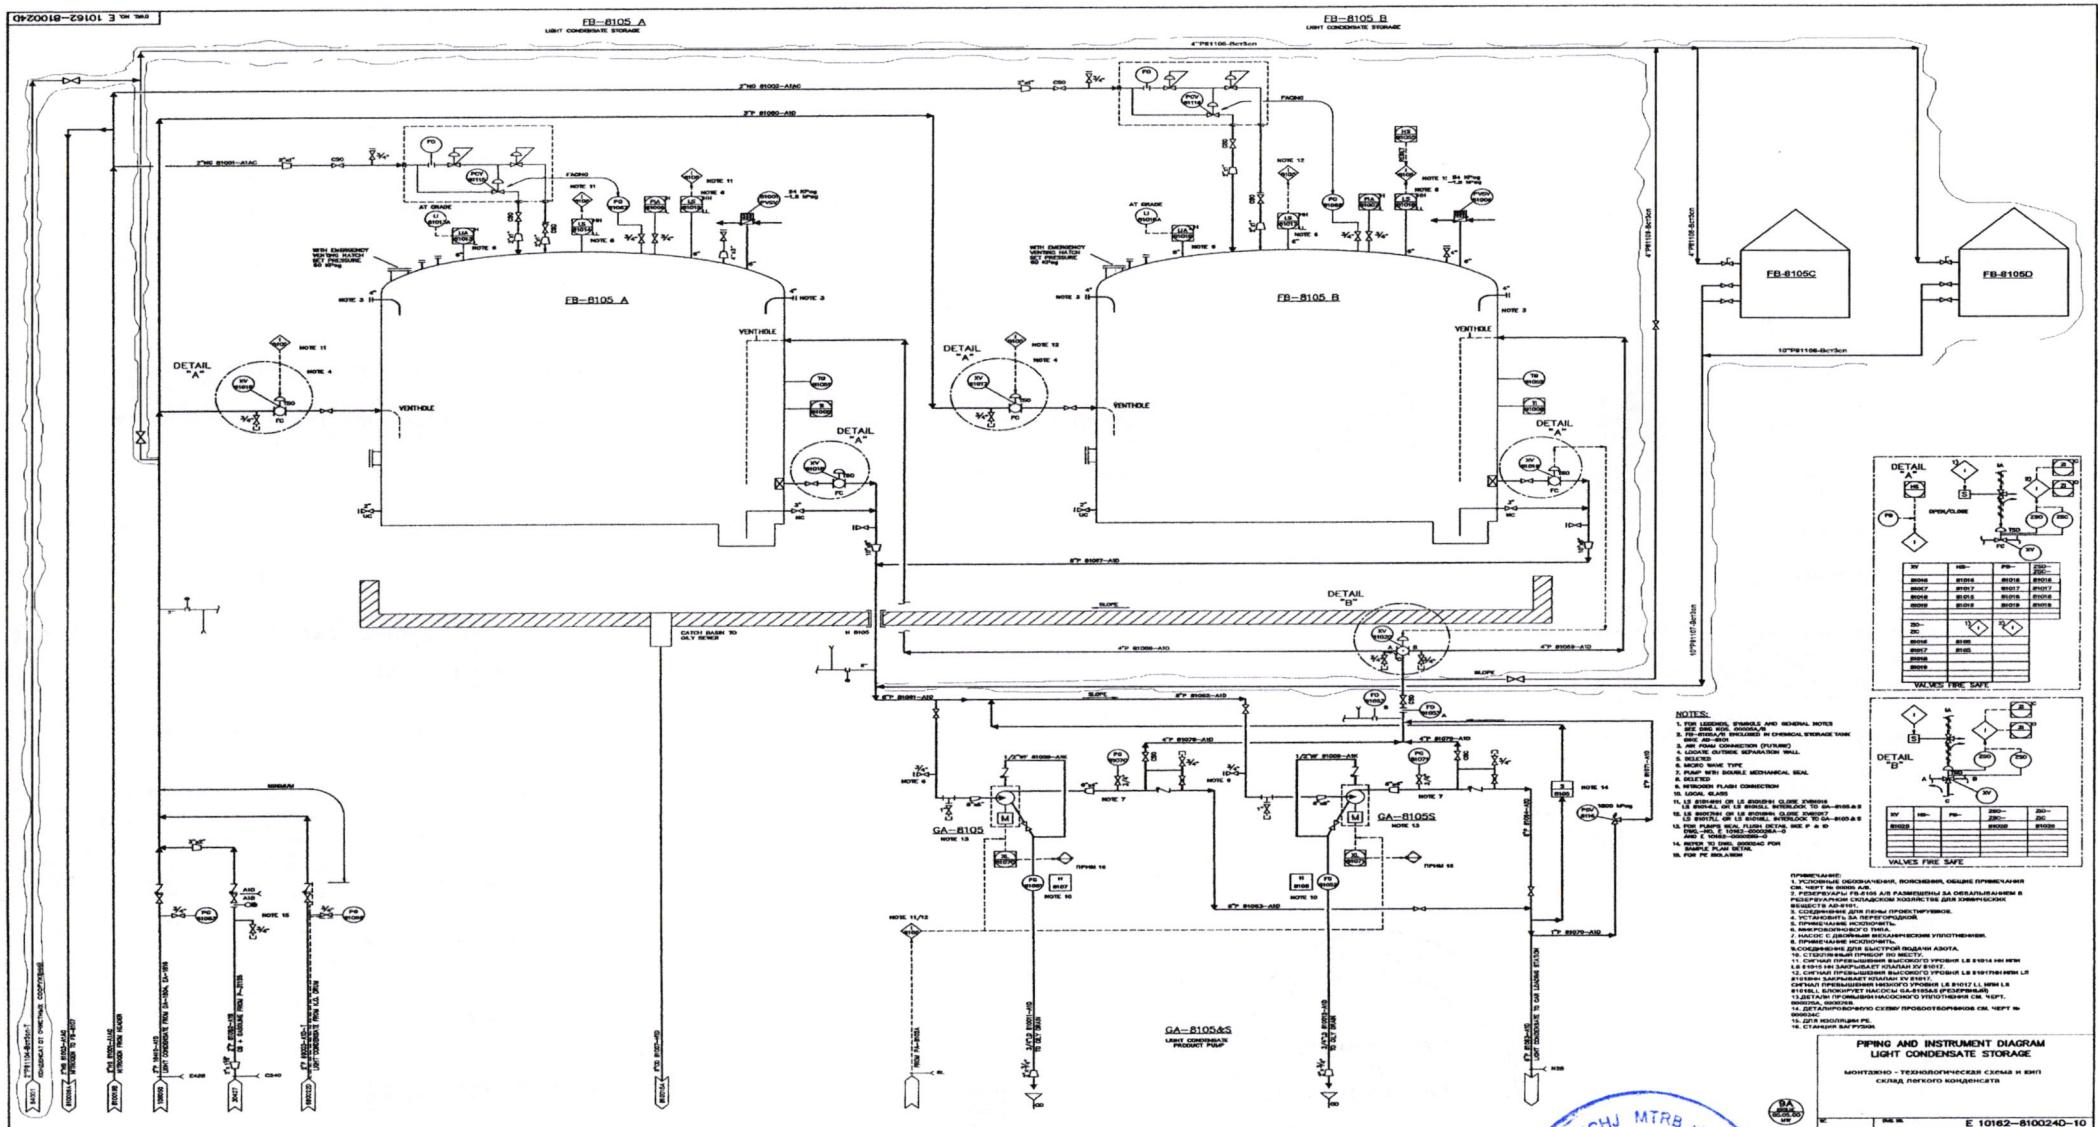

TEXNIK TOPSHIRIQ / ТЕХНИЧЕСКОЕ ЗАДАНИЕ

Printed:	1/4/00
ЧЕРТЕЖ	АНКТ
ТИТУЛНЫЙ ЛИСТ	ЕДО
КОПУЛОВОДНАЯ ЧЕРТЕЖ	ЕДМ
ОРИЕНТАЦИЯ РЕЗЕРВУАРА	ЕД2
РАСПОЛОЖЕНИЕ ПАТРУБКОВ	ЕД3
КАРТА СВАРКИ	ЕД4
ПЛАСТИЧЕСКАЯ КОРПУСА	PL1
ПАТРУБОК КОРПУСА 4"	SH1
ПАТРУБОК КОРПУСА 4"	SH2
ПАТРУБОК КОРПУСА 2" x 1 1/2"	SH3
ПАТРУБОК КОРПУСА 2" x 1 1/2"	SH4
ПАТРУБОК КОРПУСА 2"	SH5
ПАТРУБОК КОРПУСА 3"	SH6
ПАТРУБОК КОРПУСА 4"	SH7
ПАТРУБОК КОРПУСА 10"	SH8
ПАТРУБОК КОРПУСА 3"	SH9
ЛОК КРЫШИ 24"	RH1
ПАТРУБОК КРЫШИ 2"	RH1
ПАТРУБОК КРЫШИ 6"	RH2
ПАТРУБОК КРЫШИ 2"	RH3
ПАТРУБОК КРЫШИ 6"	RH4
ПАТРУБОК КРЫШИ 6"	RH5
ПАТРУБОК КРЫШИ 6"	RH6
ПАТРУБОК КРЫШИ 6"	RH7
ПАТРУБОК КРЫШИ 2"	RH8
ПАТРУБОК КРЫШИ 2" x 3/4"	RH9
ПАТРУБОК КРЫШИ 2" x 3/4"	RH10
ПАТРУБОК КРЫШИ 4"	RH11
ЛОК КОРПУСА 24"	SM1
ДОВОРОТНОЕ ЧИСТЫШО ЛОКА КОРПУСА 24"	01
КОНПОВКА ДННЩА	02
КОМПОВКА КУПОЛОВОДНОЙ КРЫШИ	03A
КОНСТРУКЦИЯ КУПОЛОВОДНОЙ КРЫШИ	03B
АНКРУЧНЯ ОДОРА	04
ОТСТОПНИК ДИАМ. 36"	05
КОНСТРУКЦИЯ РАДИАРНОГО АРМАТИЧЕСКОГО СТЕРЖНЯ	06
УСТАНОВОЧНЫЕ МЕТКИ РЕЗЕРВУАРА	07
ЛОСТИНА С ДВОЙНЫМИ КОСОУРАМИ	08A
КОНСТРУКЦИЯ ДВОЙНОГО КОСОУРА	08B
КОНСТРУКЦИЯ ПЛЮЩАДОК	09
ПЛЮЩАДОК	10
ПЛАСТИРНАТА ТАБЛИЧКА И АДДЕСТОК ЗАЗЕМЛЕНИЯ	11
ВЕРХНЯЯ ПЛЮЩАДКА	12A
КОНСТРУКЦИЯ РЕДАКЦИИ ПЛЮЩАДКИ	12B
ПОРЧЧНЬ ПЛЮЩАДКИ	12C
ПОРЧЧНЬ КРЫШИ	13
ОДОН ТРБ	14
ОДОРА КОНДЕНСАТОРА	15
ОДОН РЕЗЕРВУАРА	16


Цвнс: RLR

Dergile: J-CUSTOMER_ABILIM 981505 981505 981505 981505



ПРИМЕЧАНИЯ:

- 1) ОДИН (1) РЕЗЕРВУАР С КУПОЛОВОДНОЙ КРЫШЕЙ НЕСУЩЕЙ КОНСТРУКЦИИ ДИАМ. 10430 x ВЫС. 12480
ИЗГОТОВЛЕНИЕ И МОНТАЖ В СООТВЕТСТВИИ С АРТ-620, 9-Е ИЗДАНИЕ. ОСНОВАНИЕ ОБЕСПЕЧИВАЕТСЯ
ФИРМОЙ-ПРОИЗВОДИТЕЛЕМ. ПРОФИЛИРОВАНИЕ ГРУНТА - ДРУГИЕ ОРГАНИЗАЦИИ.
- 2) ВСЕ СТЫКОВЫЕ ШВЫ КОРПУСА - ПОЛНОЕ ПРОГЛАВЛЕНИЕ И СПЛАВЛЕНИЕ.
- 3) ШВЫ ДННЩА РЕЗЕРВУАРА ПОДЛЕГАЮТ КОНТРОЛЮ С ИСПОЛЬЗОВАНИЕМ ИСТЕПАНИЯ НА ГЕРМЕТИЧНОСТЬ.
- 4) ШВЫ КРЫШИ - КОНТРОЛЬ С ИСПОЛЬЗОВАНИЕМ ИСТЕПАНИЯ НА ГЕРМЕТИЧНОСТЬ.
- 5) СТЫКОВЫЕ ШВЫ КОРПУСА ПОДЛЕГАЮТ ВЫБОРОЧНОМУ РЕНТГЕНОВСКОМУ КОНТРОЛЮ В СООТВЕТСТВИИ С
АРТ-650.
- 6) ОТВЕРСТИЯ ПОД БОЛТЫ ФЛАНЦЕВ ПАТРУБКОВ КОРПУСА - СО СМЕЩЕНИЕМ ОТНОСИТЕЛЬНО ВЕРТИКАЛЬНОЙ
ОСЕВОЙ ЛИНИИ РЕЗЕРВУАРА; ОТВЕРСТИЯ ПОД БОЛТЫ ФЛАНЦЕВ ПАТРУБКОВ КРЫШИ - СО СМЕЩЕНИЕМ
ОТНОСИТЕЛЬНО ГОРИЗОНТАЛЬНОЙ ОСЕВОЙ ЛИНИИ.
- 7) ГИДРАВЛИЧЕСКАЯ ОПРЕССОВКА ПРОВОДИТСЯ ДРУГИМИ ОРГАНИЗАЦИЯМИ.

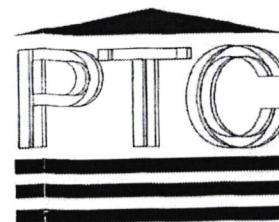

настоящие чертежи являются собственностью корпорации РАСАДЕНА ТАНК и включают запатентованную и конфиденциальную информацию.
даные чертежи или любая их часть могут воспроизводиться только с
письменного разрешения корпорации РАСАДЕНА ТАНК.

настоящие чертежи включают только то, что корпорации РАСАДЕНА ТАНК
считает своим общем работ. отметка о вашем утверждении на данных
чертежах является основой нашей изготовления и монтажа. изменения,
сделанные после утверждения данных чертежей, могут приводить к несению
нашей компанией дополнительных затрат.

ПЕРЕЧЕНЬ МАТЕРИАЛОВ

ОСНОВНАЯ ПЛАНТА: А516-70
ТРУБА: А53B (если не указывается иначе)
ФЛАНЦ: А105
БОЛТ ФИТИНГА: А325
ГАЙКА ФИТИНГА: А325
ПРОДЛКА ЛОКА: СОСТАВ. БЕЗ АБСЕТА (если не указывается иначе)
ВСЕ МАТЕРИАЛЫ - УСТОЙЧИВАЯ УГЛЕРОДИСТАЯ СТАЛЬ.

ABB Group Consortium		ABB Lumus Global GmbH	
Project Shurstan Gas Chemical Complex		The supplier does not relief the vendor of his responsibility to meet all requirements of the purchase order.	
Shurstan Gas Chemical Complex		General Project No: 3800977	
LGG Project No: 10162		LGG Project No: FB-B105A	
Purchase Order No: 0313		Purchase Order No: 001-A01	
LGG document ref:		LGG document ref:	
LGG customer ref:		Date:	

4	ДОБАВЛЕН ЧЕРТЕЖ 16	JW	GM	11/19/99
3	ДОБАВЛЕН АДДЕСТОК ЗАЗЕМЛЕНИЯ ЧЕРТЕЖ 10			
2	ДОБАВЛЕН ЧЕРТЕЖ ПРОТИВОДАВЧЕСКОГО ПОКРЫТИЯ	JW	GM	6/14/99
1	ДОБАВЛЕН ЧЕРТЕЖ ПЛЮЩАДКИ КОНДЕНСАТОРА	JW	GM	5/24/99
№	РЕДАКЦИЯ	СОСТ.	ПРОВ.	ДАТА


ЗАКАЗЧИК		ABB LUMUS FOB HOUSTON
РЕЗЕРВУАР С КУПОЛОВОДНОЙ КРЫШЕЙ		
FB-B105A		
№ ЗАКАЗА	98150	№ ЧЕРТЕЖА
№ РЕД.	4	ИН РЕД.

TEXNIK TOPSHIRIQ / ТЕХНИЧЕСКОЕ ЗАДАНИЕ

РАСЧЕТНЫЕ ПАРАМЕТРЫ										ИЗМЕНЕНИЯ РАСЧЕТНЫХ ПАРАМЕТРОВ				
СТАНДАРТ:	API-620	ВНУТРЕННЕЕ ДАВЛЕНИЕ:	60 кПа (8.6)	РАЗЛ. ТЕМП. МЕТАЛА:	-17 °C	БОЛТОК НА КОРРОЗИЮ - КОРТИС:	2 ММ	ПРОДВЕЧЕНИЕ:	ЗАКАЗНИКОМ	РЕД.		СОСТ.	ПРОВ.	ДАТА
СОСТАВЛЕНИЕ:	9-Е	НАРУЖНОЕ ДАВЛЕНИЕ:	2 кПа (0.6)	ПРОЧНОСТЬ СОЕДИНЕНИЯ:	85	БОЛТОК НА КОРРОЗИЮ - БАНДА:	2 ММ	ПРОДВЕЧЕНИЕ:	АНКЕРНЫЙ БОЛТ (ДИАМ. 64 (20 ШТ))					
ПРИЛОЖЕНИЯ:		ЧИСЛЕННАЯ ПЛОТНОСТЬ:	1.0	ШИРЬ БАНДА:	LWT50	БОЛТОК НА КОРРОЗИЮ - КРЫША:	2 ММ	ВЕРОДОВСКАЯ ФОРМА:	НЕ ТРЕВОДАСЯ					
НОМ. ЕДИСТЬ:		ВЕТРОВАЯ НАГРУЗКА:	1688 Н/М2. КРЫША:	БОЛТОК НА КОРРОЗИЮ - КОНСТРУКЦИЯ:	0.0	РАБОЧАЯ ЕДИСТЬ:								
РАСЧЕТНЫЙ УРОВЕНЬ ЗАЩИТЫ:	7½-СИЛКИР	СИЛОВАЯ ЗОНА:	8 по шкале РУХТЕРА	ШИРЬ НЕПОДВ. КРЫША:	НЕ ТРЕБ.	СОСТАВЛЕН:	08	ДАТА:	1-5-99					
10516MM						ПРОВЕРЕННО:		ДАТА:						
МАКС. РАБ. ТЕМП.:	34.4 ° C	ДОПУСТИМОЕ НАПРЯЖЕНИЕ:	1476 кПа	ШИРЬ ПЛАВАЮЩАЯ КРЫША:	СТАЛ. ЦВЕТ (С ОБОРТОВКОЙ 2-Х КРОМОК)									

ПРИМЕЧАНИЕ:

LWT50 - НАХЛЕСТНЫЙ СВАРНОЙ ШОВ (ТОЛЬКО ВЕРХ).

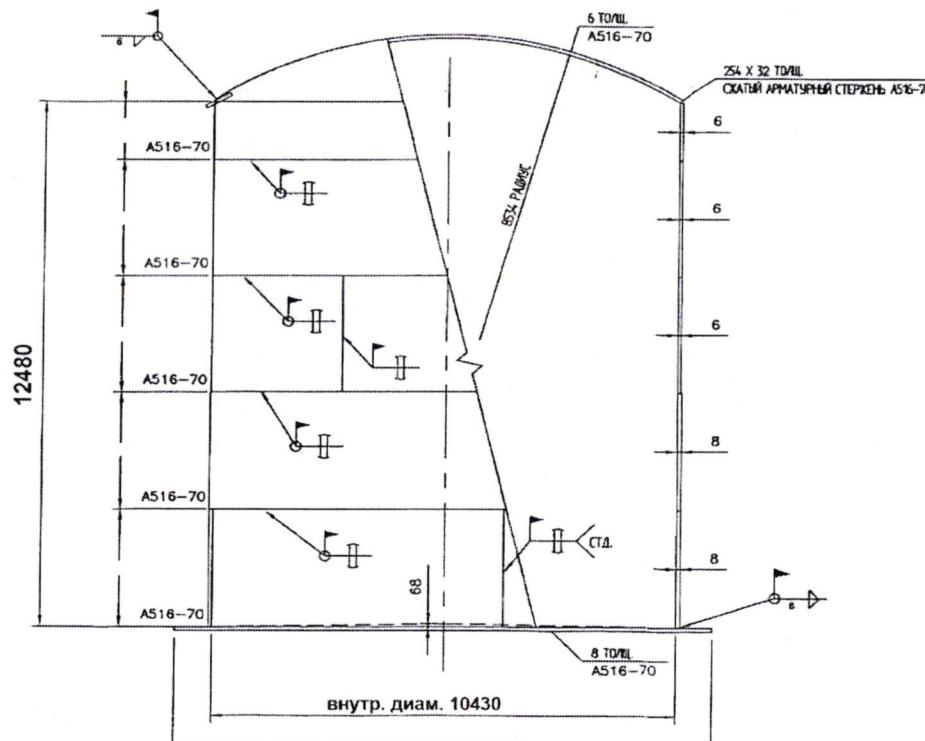

AS D

ABB Group Consortium	ABB Lummus Global GmbH
The approved does not reflect the vendor or his responsibility to meet of requirements of the purchase order.	
<input type="checkbox"/> P = Approved with Information	
<input type="checkbox"/> H = Approved, change or noted, revised basis required	
<input type="checkbox"/> MA = Not accepted; to be reexamined before starting fabrication	
<input type="checkbox"/> R = Used for information only, no further action required	
<input type="checkbox"/> R = Rejected; to be resubmitted for review	
<input type="checkbox"/> SU = Suspended	
<input type="checkbox"/> CA = Canceled	
WD document code: SDC document no.	LCG originator: Date:
001-ED2	

3	ИМЕННО В СИЛОВАЯ ЗОНА, ВНУТРЕННЕЕ И НАРУЖНОЕ ДАВЛЕНИЕ	AN	GM	11/19/99
2	ВНЕДРЕН ИСПОЛНИТЕЛЬНОЕ СОГЛАСНО ЗАМЕЧАНИЯ ЗАКАЗЧИКА	RUR	GM	5/24/99
1	ИМЕННО ЧЕРТЕЖ И РАЗМЕР И КОЛИЧЕСТВО АРМАТУРНЫХ СТЕРЖНЯ	RR	JL	5/24/99
№	РЕДАКЦИЯ	СОСТ.	ПРОВ.	ДАТА
	ЗАКАЗЧИК	ABB LUMMUS		
		FOB HOUSTON		
	КОМПОНОВОЧНЫЙ ЧЕРТЕЖ			
	РЕЗЕРВАР С КУПОЛОВОЗАМ КРЫША			
	FB-8105A			
	ZAKAZ №	9850	ЧЕРТЕЖ №	ED1
			РЕД. №	3

15915 JACINTOPORT BLVD.
HOUSTON, TEXAS 77015
TELEPHONE: (281) 467-3996
FAX: (281) 467-6780
<http://www.ptcanks.com>

TEXNIK TOPSHIRIQ / ТЕХНИЧЕСКОЕ ЗАДАНИЕ




Printed: 5/26/99



User: A.D.

Dwgfile: J:\CUSTOMER\ABBLUM\98150\98150M\981507

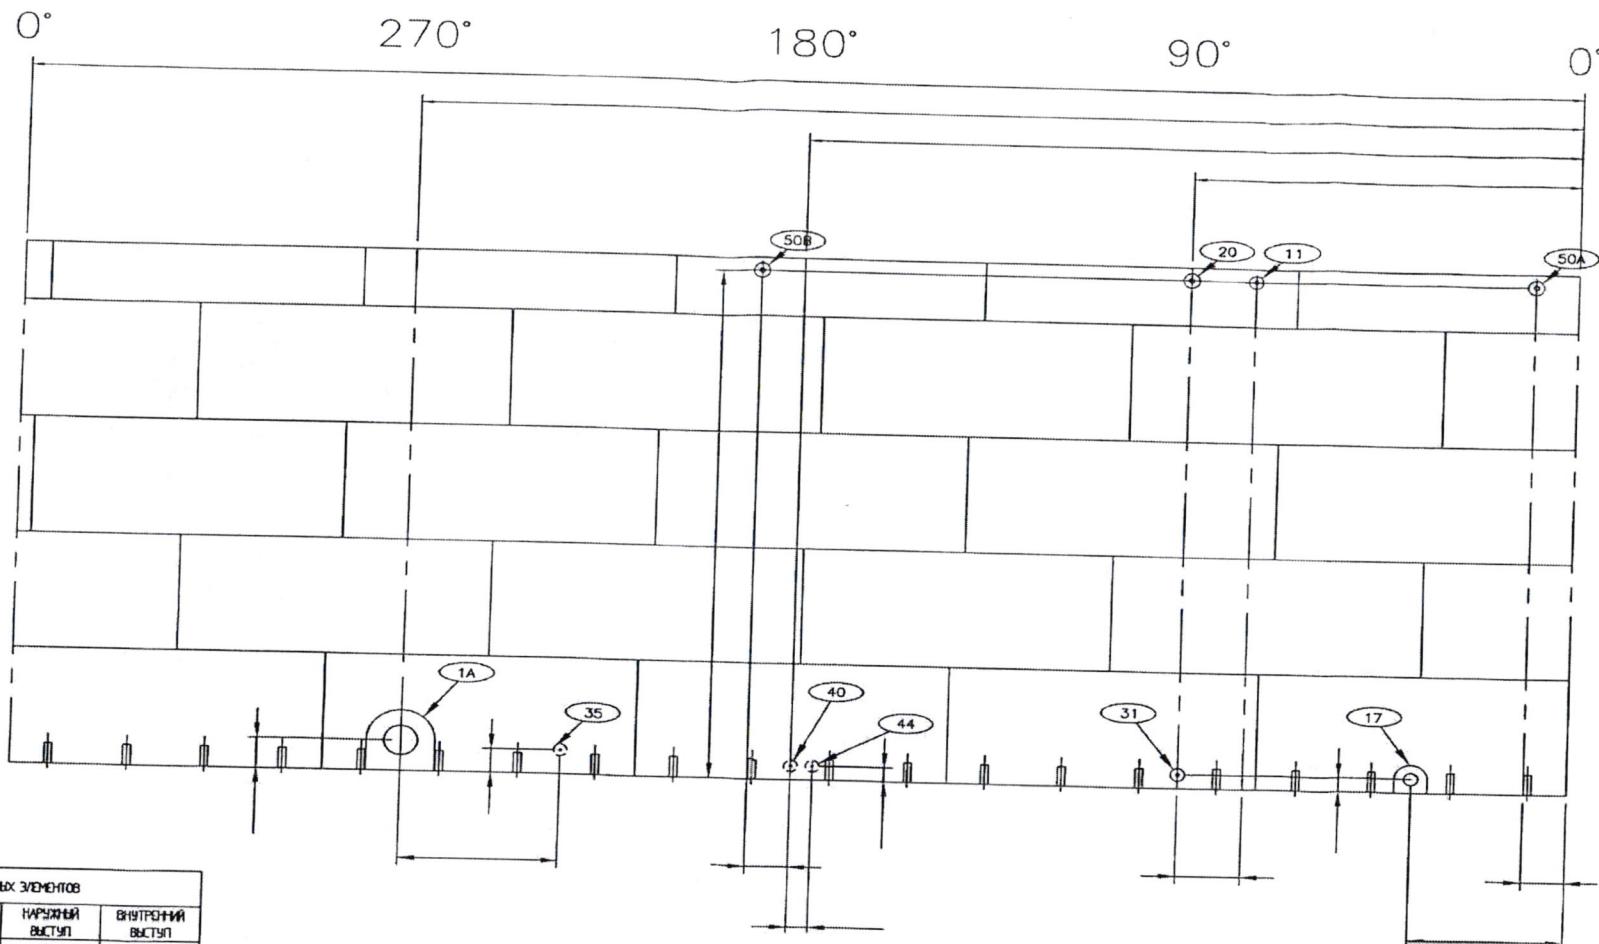

ACB 1973-1974

КРАКИЙ ПЕРЧЕНЬ СОСТАВНЫХ ЭЛЕМЕНТОВ			
Номер заказч.	ОПИСАНИЕ	КАРКАСНЫЙ ВЫСТУП	ВНУТРЕННИЙ ВЫСТУП
1A	24" ЛДК КОРПУСА	152	0"
50B	4" ПАТРИБОК КОРПУСА	154	0"
50A	4" ПАТРИБОК КОРПУСА	154	0"
44	ПАТРИБОК КОРПУСА 2" X 11 1/2"	152	0"
40	ПАТРИБОК КОРПУСА 2" X 1 1/2"	152	0"
35	2" ПАТРИБОК КОРПУСА	152	0"
31	3" ПАТРИБОК КОРПУСА	152	0"
20	4" ПАТРИБОК КОРПУСА	154	0"
17	10" ПАТРИБОК КОРПУСА	203	0"
11	3" ПАТРИБОК КОРПУСА	154	0"

2	Добавлены дуги и отметки
1	Добавлено положение арматурных стержней и приведено
0	

PTC
15915 JACINTO PORT BLVD.
HOUSTON, TEXAS 77018
TELEPHONE: (281) 457-3999
FAX: (281) 457-6768
<http://www.ptcanika.com>


KAZNICK
ABB LUMMUS
FOB HOUSTON

РЕЗЕРВУАР С КУПЛООБРАЗНОЙ КРЫШЕЙ


FB-8105c

РАСПОЛОЖЕНИЕ ПАТРИКОВ

ТЕХНИК ТОПШИРИҚ / ТЕХНИЧЕСКОЕ ЗАДАНИЕ

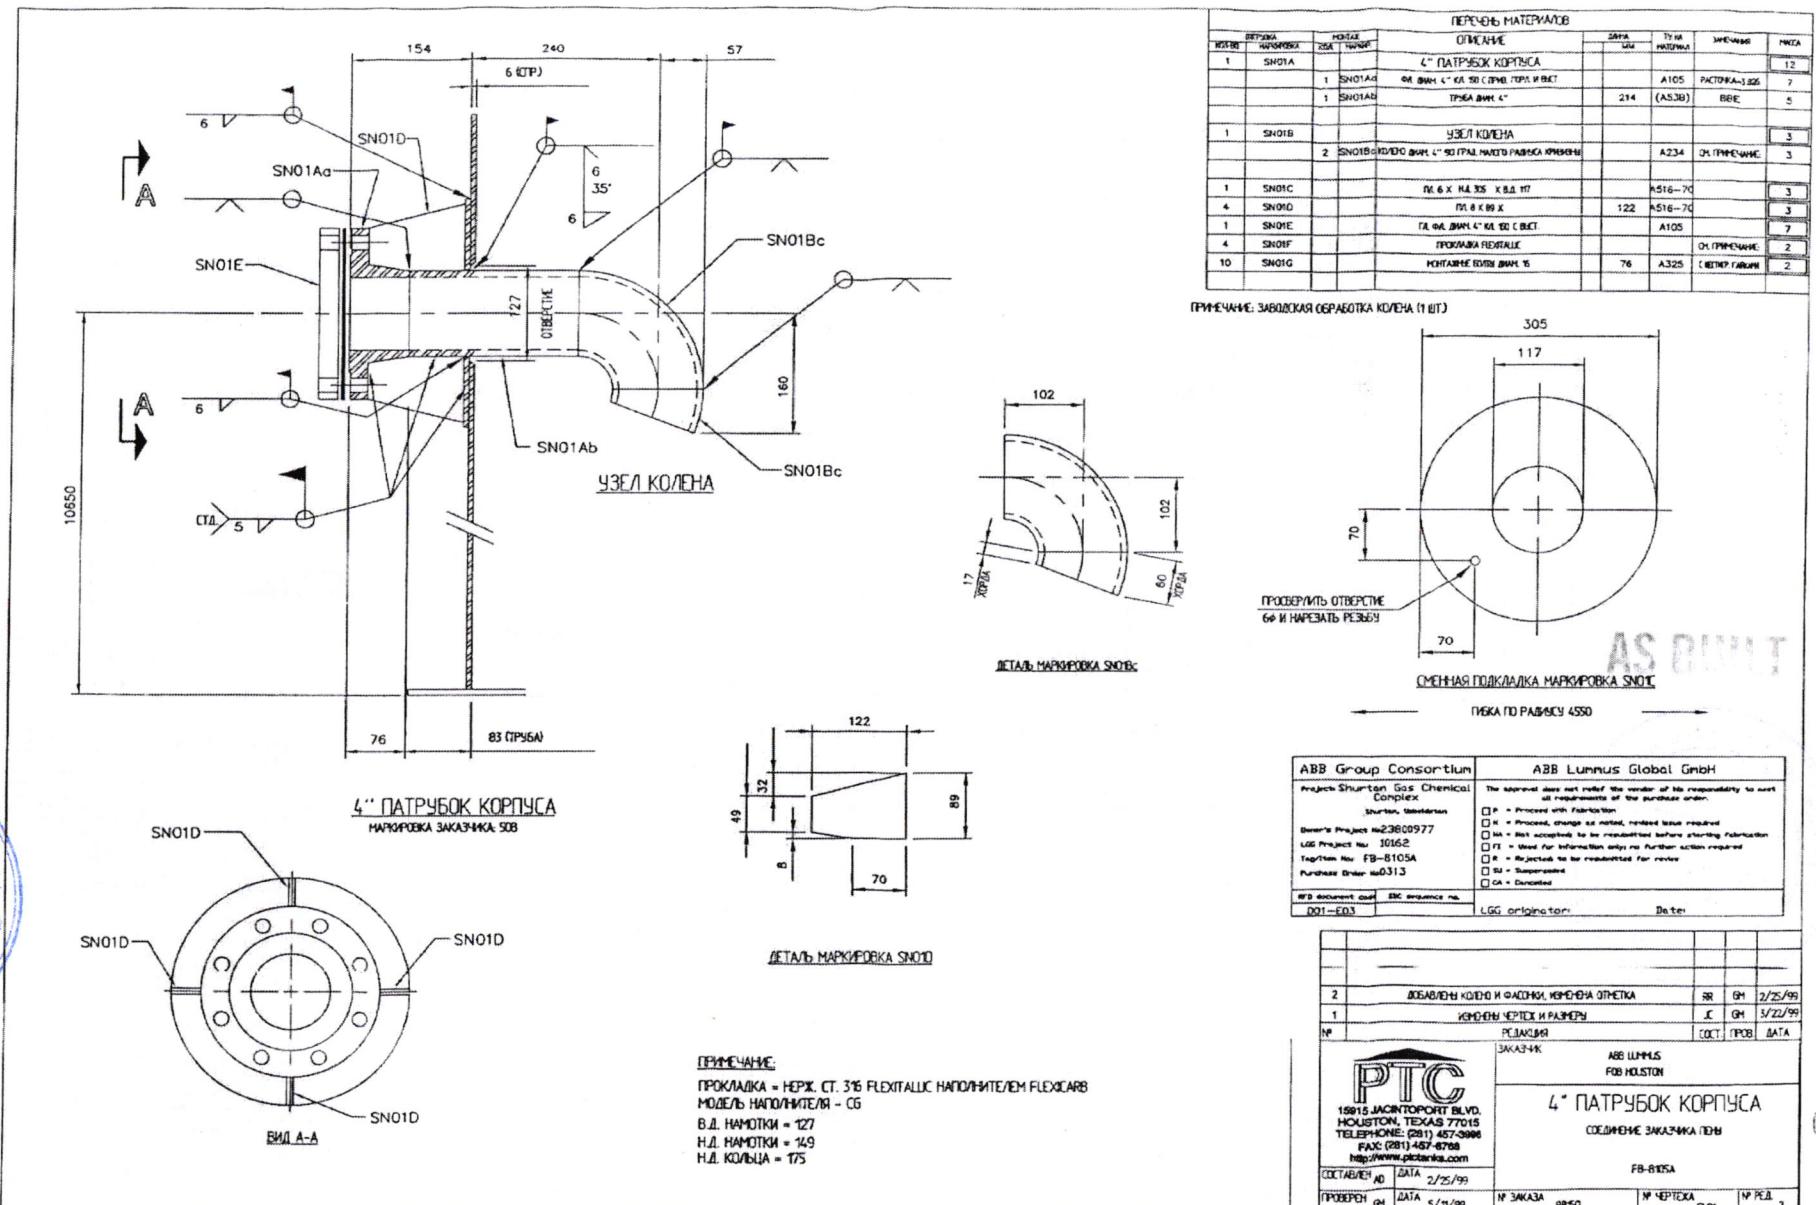


TEXNIK TOPSHIRIQ / ТЕХНИЧЕСКОЕ ЗАДАНИЕ

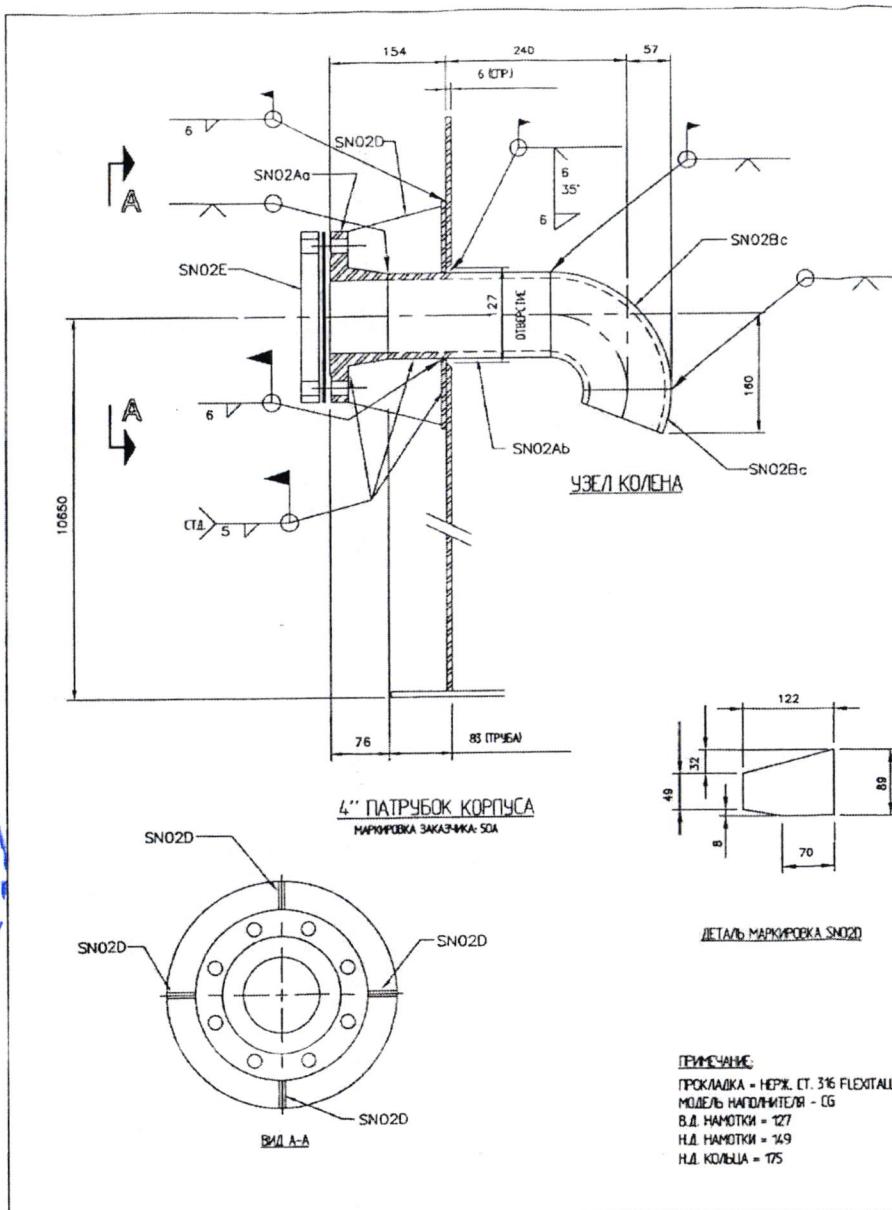


ПРИМЕЧАНИЯ:
ПРОКЛАДКА - НЕРЖ. СТ. 316 FLEXITALIC НАПОЛНИТЕЛЕМ FLEXICARE
МОДЕЛЬ НАПОЛНИТЕЛЯ - 05
В.Д. НАМОТКА = 127
Н.Д. НАМОТКА = 149
Н.Д. КОЛЫЦА = 175

КОД-Н	ПОГРУЖКА	КОМПЛЕКТ	ОПИСАНИЕ	СОРТИРОВКА		ПРИМЕЧАНИЯ	ПАЛА
				ШАССИ	ЧАСТИ		
1	SN02A		4" ПАТРУБОК КОРПУСА				12
		1	SN01A4	ДЛЯ ЗАМК. 4" КА 155 С ГРУППОЙ РЕГИ И ВЫС.		A105	ПАНОРАМА-СЕД
		1	SN01A5	ТРУБА ЗАМК. 4" X-СТ5	214	(A538)	ВНЕ
1	SN02B		УЗЕЛ КОЛЕННА				3
		2	SN01Б ЗАМКИ ЗАМК. 4" 90 ГРАД. НАЧАЛО РАБОТЫ КРЫШКИ			A234	ОЧИЩЕНИЕ
1	SN02C		РД 6 X М6.305 X 8.6.17			A516-70	3
4	SN02D		ДЛ 8 X 8.9 X		122	A516-70	3
1	SN02E		ГЛ.ДЛ ЗАМК. 4" КА 50 С ВЫСТ.			A105	
4	SN02F		ПРОСАЛКА РЕГУЛИР.				ОЧИЩЕНИЕ
10	SN02G		ПОДАЧА ВОДЫ ЗАМК. 5		76	A325	СЛЕДУЮЩИЙ

ПРИМЕЧАНИЕ: ЗАВОДСКАЯ ОБРАЗОТКА КОЛЕНА (1 ШТ)

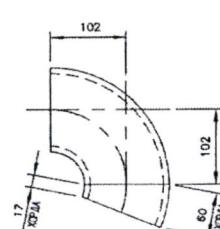


СЕТЬ МАРКЕТВКА.СУПР

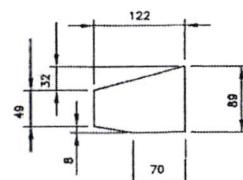

ДЕТАЛЬ МАРКИРОВКА SN0201

ABB Group Consortium		ABB Lummus Global GmbH	
Owner's Project No: 23809577		<input type="checkbox"/> P = Process with fabrication	
LBB Project No: 10262		<input type="checkbox"/> H = Process, change as required, revised base required	
Tag/Item No: FB-8105A		<input type="checkbox"/> M = Not accepted to be resubmitted before starting fabrication	
Purchase Order No: 0313		<input type="checkbox"/> FT = Used for information only, further action required	
B&P document code: SPC sequence no.: D01-ED3		<input type="checkbox"/> R = Accepted to be resubmitted for review	
		<input type="checkbox"/> S = Suspended	
		<input type="checkbox"/> C = Canceled	
		LBB originator: Date:	
2	Добавлены колено и фасонная комплектация		
1	Комплекты ПТРДХ и разноты		
Nº	РЕЗЮМЕ		
	ЗАКАЗЧИК	ABB LUMMUS FBS HOUSTON	
4" ПАТРУБОК КОРПУСА			
РЕЗОРВАР С КУПОЛОВИДНОЙ КРЫШЕЙ			
ОДОБРИЛ	NO	DATA	FB-BTSA
ПОДПИСЬ	SH	5/11/99	NP PEA
ОДОБРИЛ	NO	DATA	NP НЕДОРОГИЙ
ПОДПИСЬ	SH	5/11/99	SN02
ОДОБРИЛ	NO	DATA	NP ПЕДАГ
ПОДПИСЬ	SH	5/11/99	2

TEXNIK TOPSHIRIQ / ТЕХНИЧЕСКОЕ ЗАДАНИЕ

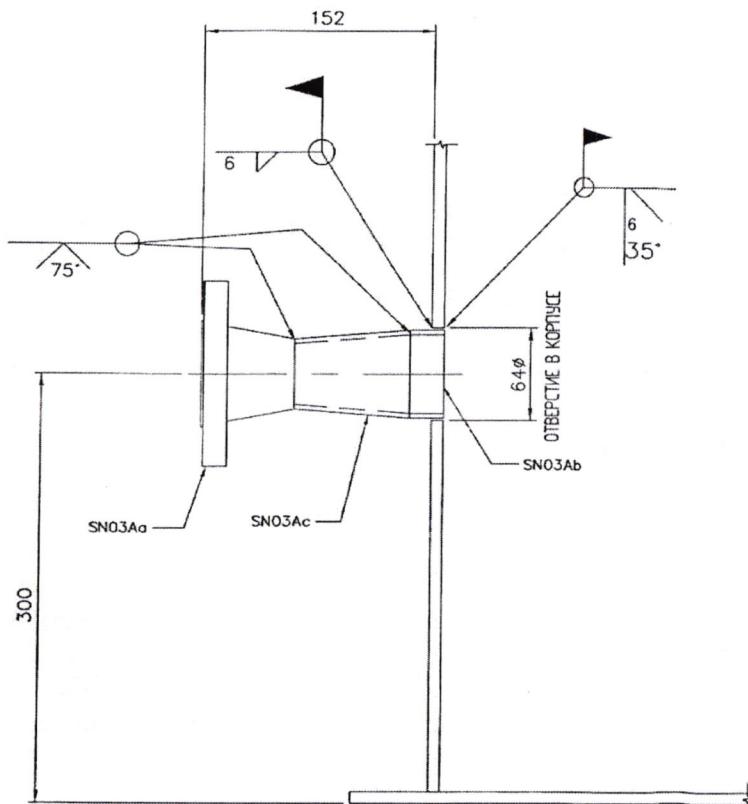

ПЕРЕЧЕНЬ МАТЕРИАЛОВ					
Номер	Наименование	Код марки	ОПИСАНИЕ	Код	Номер
1	SN03A		2" X 1 1/2" ПАТРУБОК КОРПУСА.		5
	SN03Aa		ДЛЯ ВНУТРЕННЕГО И ВНЕШНЕГО ИСПОЛЬЗОВАНИЯ.	A105	FACTURA-1000
	SN03Ab		ПРОФИЛЬ 2" X 2"	SI (A53B)	BOC
	SN03Ac		2" X 1 1/2" КОНЦЕНТРИЧЕСКАЯ ПЕРЕДНИЦА.	A234	

2



AS BUILT

ABB Group Consortium	ABB Lummus Global GmbH
The expressed does not reflect the number of the responsibility to meet all requirements of the purchaser order.	
<input type="checkbox"/> = Processed with fabrication <input type="checkbox"/> = Not accepted to be remanufactured before starting fabrication <input type="checkbox"/> = Processed, change as noted, revised issue required <input type="checkbox"/> = Not accepted to be remanufactured before starting fabrication <input type="checkbox"/> = Used for information only no further action required <input type="checkbox"/> = Subjected to be remanufactured for rework <input type="checkbox"/> = Re-worked <input type="checkbox"/> = Concentrated	
ABB document code	SAC sequence no.
001-E03	LGG origination Date:


2	ИМЕНИ КЛАСС ФАНАЦА	AW	GM	11/19/99
1	ИМЕНИ ОМЕТКА	VNU	GM	5/22/99
N	РЯДЫ	COCT	IPOB	BATA

ЗАКАЗЧИК		ABB LUMMUS FOB HOUSTON	
2" X 1 1/2" ПАТРУБОК КОРПУСА			
РЕЗЕРВАР С КУПОДОБРАЗНОЙ КРЫШЕЙ			
ОСТАВЛЕНО	DATA	3/10/99	
ПРОДОЛЖЕНО	DATA	3/21/99	
# ЗАКАЗА	9850	# ЧЕРТЕЖА	SN03
# ПЕД.	2		

TEXNIK TOPSHIRIQ / ТЕХНИЧЕСКОЕ ЗАДАНИЕ



ПЕРЕЧЕНЬ МАТЕРИАЛОВ		ОПИСАНИЕ	ЕДИНИЦА	Н/Р №	ПРИМЕЧАНИЯ	МАССА
ШАССИ	НАЧЕР.	КОД ПАРТЫ				
1	SN04Aa	2" X 1 1/2" ПАТРУБОК КОРПУСА		A105	РАСТОКА-1500	3
1	SN04Ab	АНГЛ 1 1/2" КА ЗОЛ ГРН ТОН К ВСТ.		S1	(A535) ВНОЕ	4
1	SN04Ac	ТРУБА БЛК 2" X-STR				1
1	SN04Ad	2" X 1 1/2" КОНДЕНСАТОВЫЙ ПРОДВИН.		A234		1

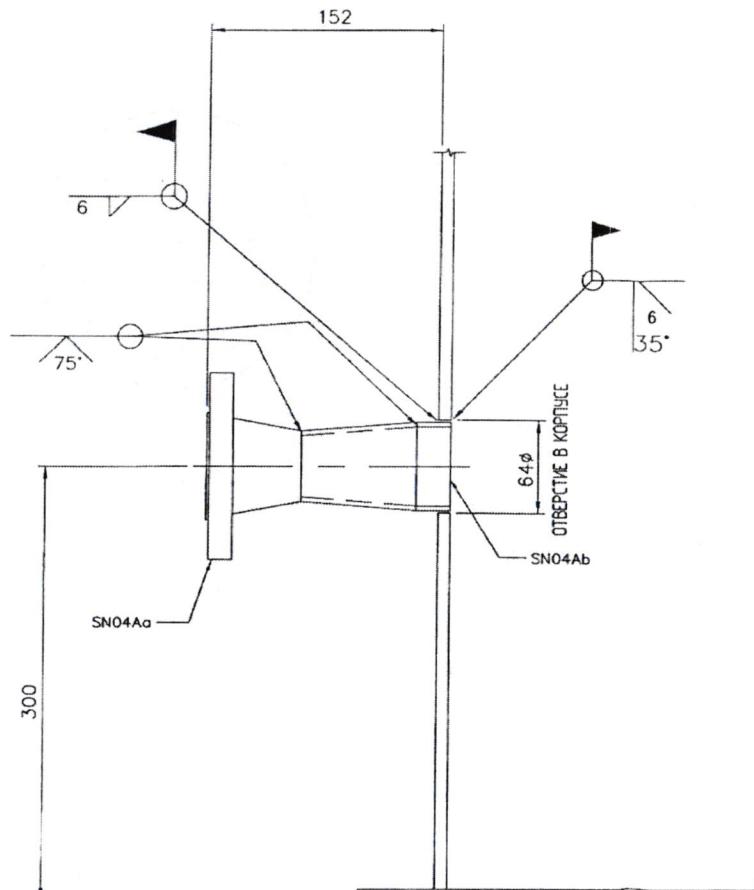

2" X 1 1/2" ПАТРУБОК КОРПУСА
МАРКИРОВКА ЗАКАЗЧИКА 40

ABB Group Consortium		ABB Lummus Global GmbH				
The approved date does not relieve the vendor of his responsibility to meet all requirements of the purchase order.						
<input type="checkbox"/> P = Process with fabrication						
<input type="checkbox"/> R = Process, change as noted, revised issue required						
<input type="checkbox"/> N = Not accepted to be remanufactured before starting fabrication						
<input type="checkbox"/> F1 = Used for information only, no further action required						
<input type="checkbox"/> F2 = Accepted to be remanufactured for rework						
<input type="checkbox"/> S = Same as original						
<input type="checkbox"/> C = Cancelled						
MRP document code:	IIC	MRP document no.:	LGM originator Date:			
DD1-E03						
<input type="checkbox"/> P = Processed						
2 НОВЫЙ КЛАСС ФИНАНСА, УДАЧНЫЙ СИНЕЙ ПОДКЛАДКА И ФАСОНА						
1 ДОБАВЛЕНЫ СИНЕЙ ПОДКЛАДКА И ФАСОНА						
N РЕДАКТИРУЮЩИЙ						
PTC 16015 JACINTO PORT BLVD. HOUSTON, TEXAS 77015 TELEPHONE: (281) 447-3900 FAX: (281) 447-3998 http://www.ptchouston.com						
СОСТАВЛЕН	RR	DATA	3/20/99			
ПРОВЕРЕН	RR	DATA	3/27/99			
№ ЗАКАЗА		9860	№ ЧЕТЕРКА	SN04	№ РЕД.	2




ТЕХНИК ТОПШИРИҚ / ТЕХНИЧЕСКОЕ ЗАДАНИЕ





<p>2" ПАТРУБОК КОРПУСА</p>	<table border="1" style="width: 100%; border-collapse: collapse;"> <thead> <tr> <th colspan="2">ПЕРЕЧЕНЬ МАТЕРИАЛОВ</th> </tr> <tr> <th>Номер</th> <th>Наименование</th> <th>Описание</th> <th>Единица измерения</th> <th>Кол-во</th> <th>Наименование</th> <th>Единица измерения</th> <th>Кол-во</th> </tr> </thead> <tbody> <tr> <td>1</td> <td>SN05A</td> <td>2" ПАТРУБОК КОРПУСА</td> <td></td> <td></td> <td></td> <td></td> <td>5</td> </tr> <tr> <td></td> <td></td> <td>ФЛ. ВАНН. 2" КО 152 СПЛАС. ГРУП. II ВЛС.</td> <td></td> <td></td> <td>A105</td> <td>РАСТОКА-199</td> <td>3</td> </tr> <tr> <td></td> <td></td> <td>ТРУБА ВАНН 2"</td> <td></td> <td>254</td> <td>(AS38)</td> <td>ВОЕ</td> <td>2</td> </tr> <tr> <td></td> <td></td> <td></td> <td></td> <td></td> <td></td> <td></td> <td></td> </tr>
vertical-align: top;"> ABB Lumus Global GmbH <small>The supplier does not retain the owner or his responsibility to meet all requirements of the purchaser herein:</small> <ul style="list-style-type: none"> <input type="checkbox"/> - Processed with Fabrication <input type="checkbox"/> - Processed, change as needed, revised issue required <input type="checkbox"/> - Not acceptable to be re-submitted before starting fabrication <input type="checkbox"/> - Not used for information only no further action required <input type="checkbox"/> - Rejected to be re-submitted for review <input type="checkbox"/> - All - Subsequent <input type="checkbox"/> - G - Corrected </td> </tr> <tr> <td style="vertical-align: bottom;">NFO document code:</td> <td style="vertical-align: bottom;">NFC evidence no:</td> </tr> <tr> <td style="vertical-align: bottom;">D01-E03</td> <td style="vertical-align: bottom;">LGS originator:</td> </tr> <tr> <td colspan="2" style="text-align: right;">Date:</td> </tr>
<table border="1" style="width: 100%; border-collapse: collapse;"> <tr> <td style="width: 50%; vertical-align: top;"> 2 УВАЖАЮ ВСТАВКИ МАРКИРОВКА SN05 И С ИЗМЕНЫ ЧЕРЕЗ Н РАЗМЕРЫ № РЕЗУЛЬТАТ </td> <td style="width: 50%; vertical-align: top;"> VNU GM 5/22/99 1 X BH 3/22/99 № ЗАКАЗЧИК АББ ЛУМУС ФОБ ХОУСОН 2" ПАТРУБОК КОРПУСА РЕЗЕРВАР С КЛЮЧ/ОБРАЗНОЙ КРЫШЕЙ FB-8105A ПРОДАЛ АД ДАТА 2/25/99 № ЗАКАЗА 9850 № ЧЕРТЕЖА SN05 № ПЛА 2 </td> </tr>

TEXNIK TOPSHIRIQ / ТЕХНИЧЕСКОЕ ЗАДАНИЕ

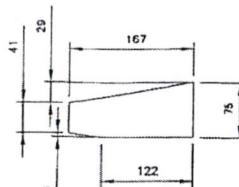


ДЕТАЛЬ МАРКИРОВКА SN06D

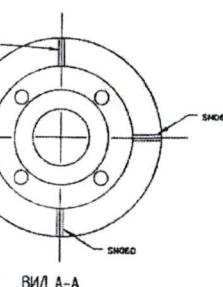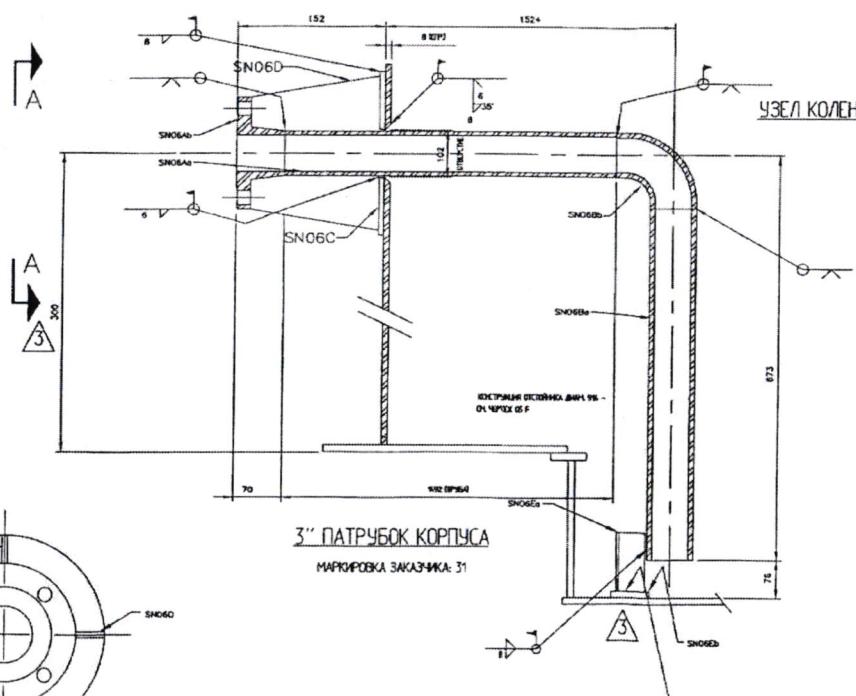

ВИД А-А

ПЕРЕЧЕНЬ МАТЕРИАЛОВ			
КОДЫ	Наименование	Материал	Кол-во
1	SN06A	3" ПАТРУБОК КОРПУСА	10
1	SN06B	ТРУБА ДИАМ. 3"	7
1	SN06C	ДИАМ. 3" ХА. 50 СТРУС ГОСТ И ВЛС.	3
1	SN06D	УЗЕЛ КОЛЕНА	9
1	SN06E	ТРУБА ДИАМ. 3"	4
1	SN06F	КОНДО 3" X 515	5
1	SN06G	ПЛ. В X 267 Х	2
4	SN06D	ВА. В X 75 Х	3
1	SN06E	ОТОР	5
1	SN06G	ДА. 51 Х 51	2
1	SN06E	ДА. 6 X 52	3

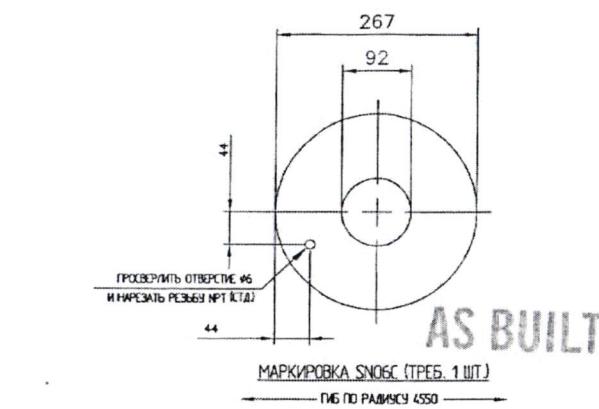

AS BUILT

ABB Group Consortium		ABB Lummus Global GmbH	
Project Shurstan Oil Chemical Complex	Shurstan, Uzbekistan	The approved version of the relevant vendor of the purchase order to meet all requirements of the purchase order.	
Owner's Project No: 23000977		<input type="checkbox"/> = Processed with Fabrication	
UGG Project No: 20162		<input type="checkbox"/> = Processed, change as noted, revised issue required	
Tag/Item No: FB-8105A		<input type="checkbox"/> = Not accepted to be re-submitted before starting fabrication	
Purchase Order No: 0313		<input type="checkbox"/> = Used for information only no further action required	
UGG document code: UGG revision no:		<input type="checkbox"/> = Rejected to be re-submitted for review	
001-E03		<input type="checkbox"/> = Suppressed	
		<input type="checkbox"/> = Canceled	
		UGG originator: Date:	


3	Добавлена опора, изменена отметка	жк	gh	11/16/99
2	Добавлены фланцы, изменено положение отверстия с резьбой	rr	gh	1/15/99
1	Изменены общая чертка и размеры по вертикали	жк	gh	3/17/99
N	Реквизит	документ	пометка	дата

ЗАКАЗЧИК	ABB LUMMUS FOB HOUSTON
3" ПАТРУБОК КОРПУСА	
АРЕНДА РЕЗЕРВ С КОЛЦЕВОЙ КРЫШЕЙ	
ПРОВЕРКИ	ФБ-8105A
ПРОВЕРКИ	ФБ-8105A
№ ЗАКАЗА	98150
№ ЧЕРТЕЖА	SN06
ИМ. РЕД.	3






ТЕХНИК ТОПШИРИҚ / ТЕХНИЧЕСКОЕ ЗАДАНИЕ

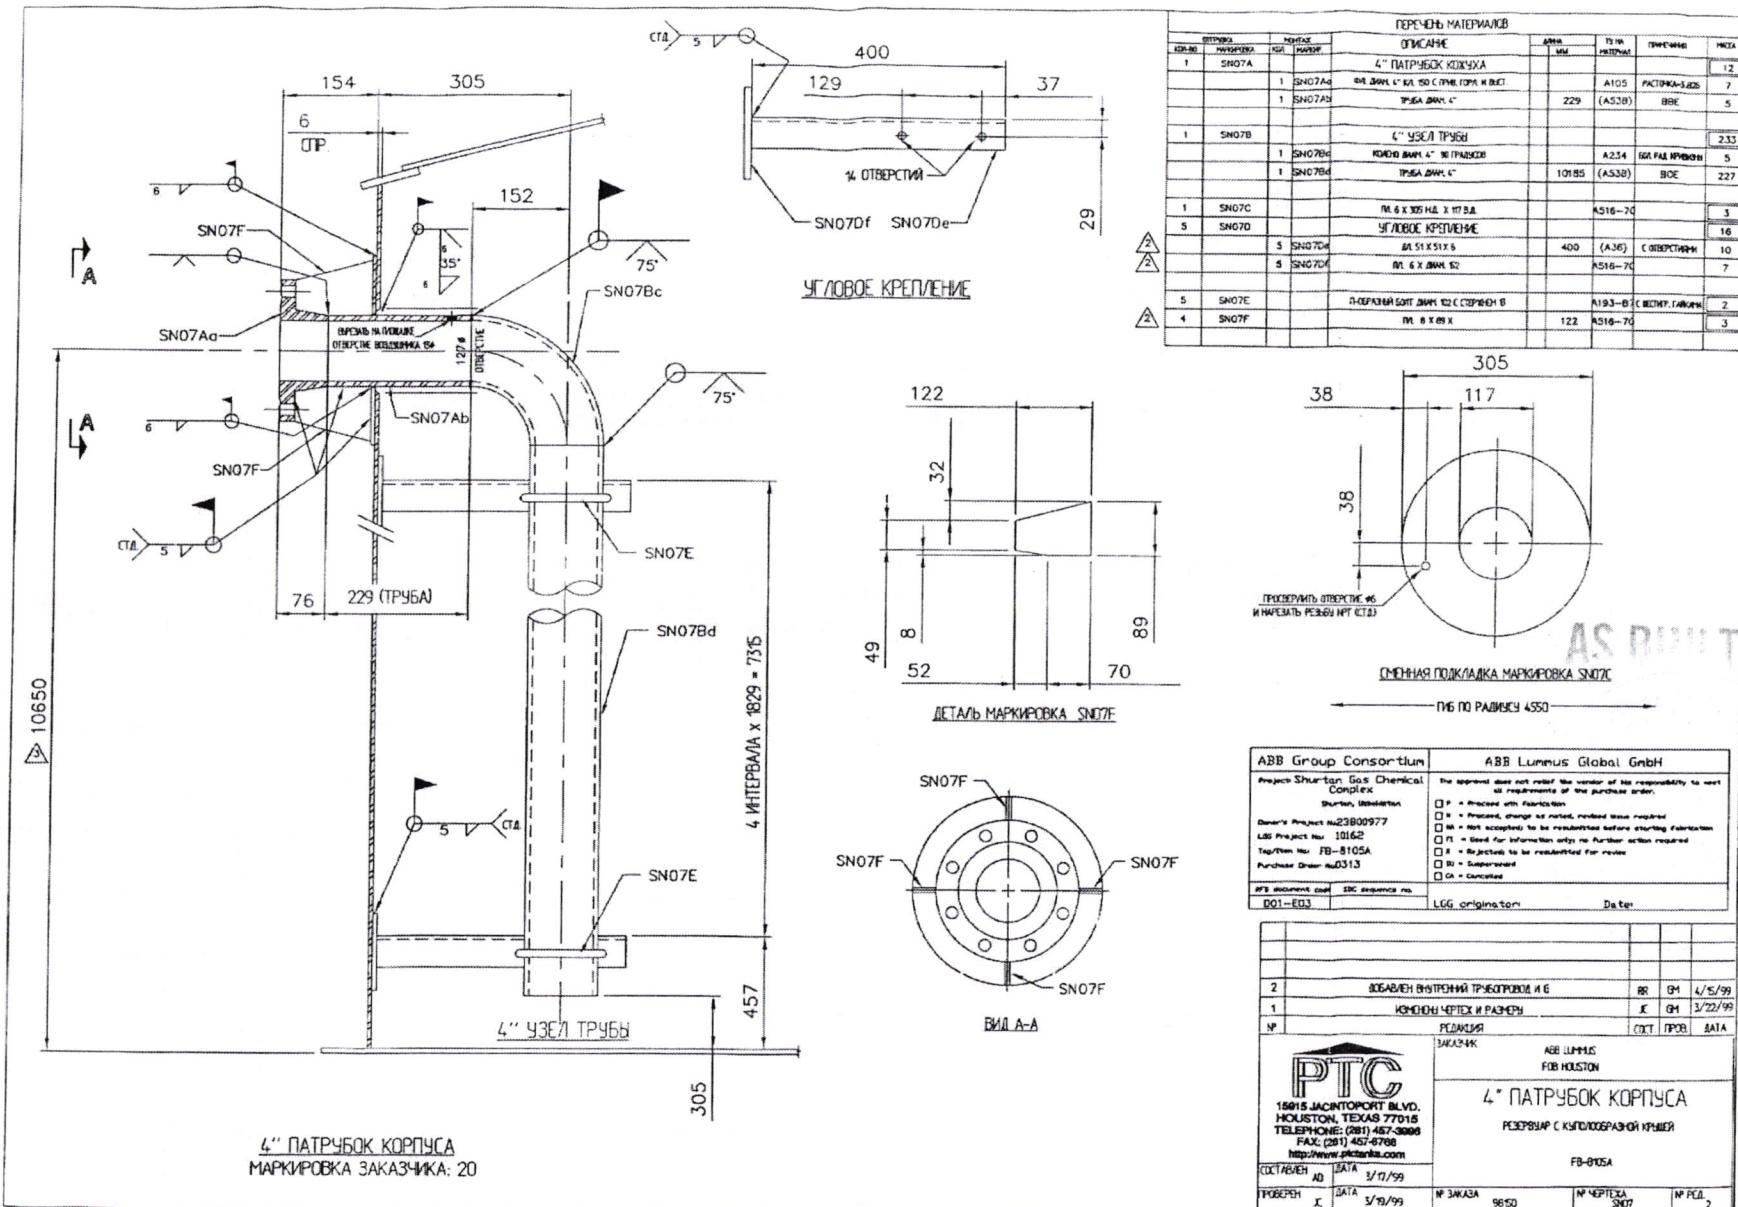

ТЕХНИК ТОПШИРИҚ / ТЕХНИЧЕСКОЕ ЗАДАНИЕ

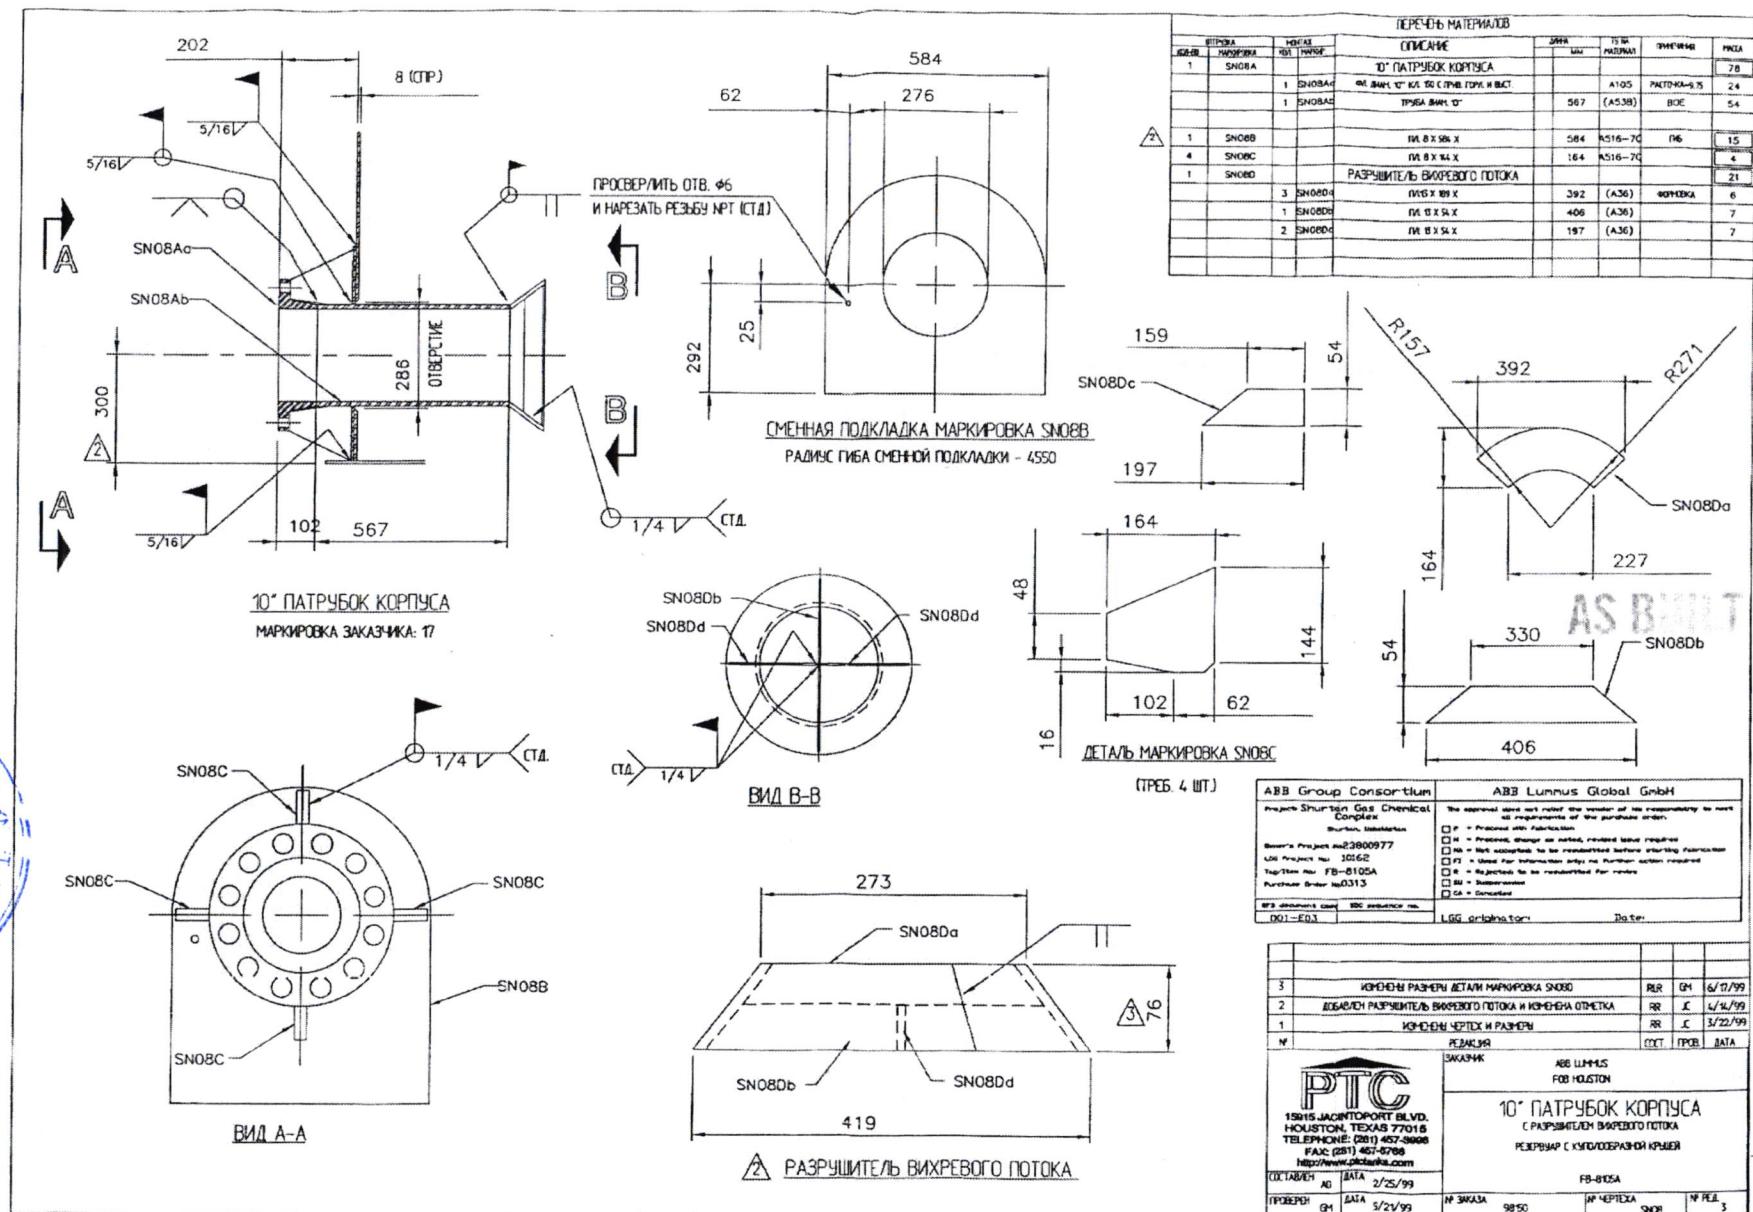

TEXNIK TOPSHIRIQ / ТЕХНИЧЕСКОЕ ЗАДАНИЕ

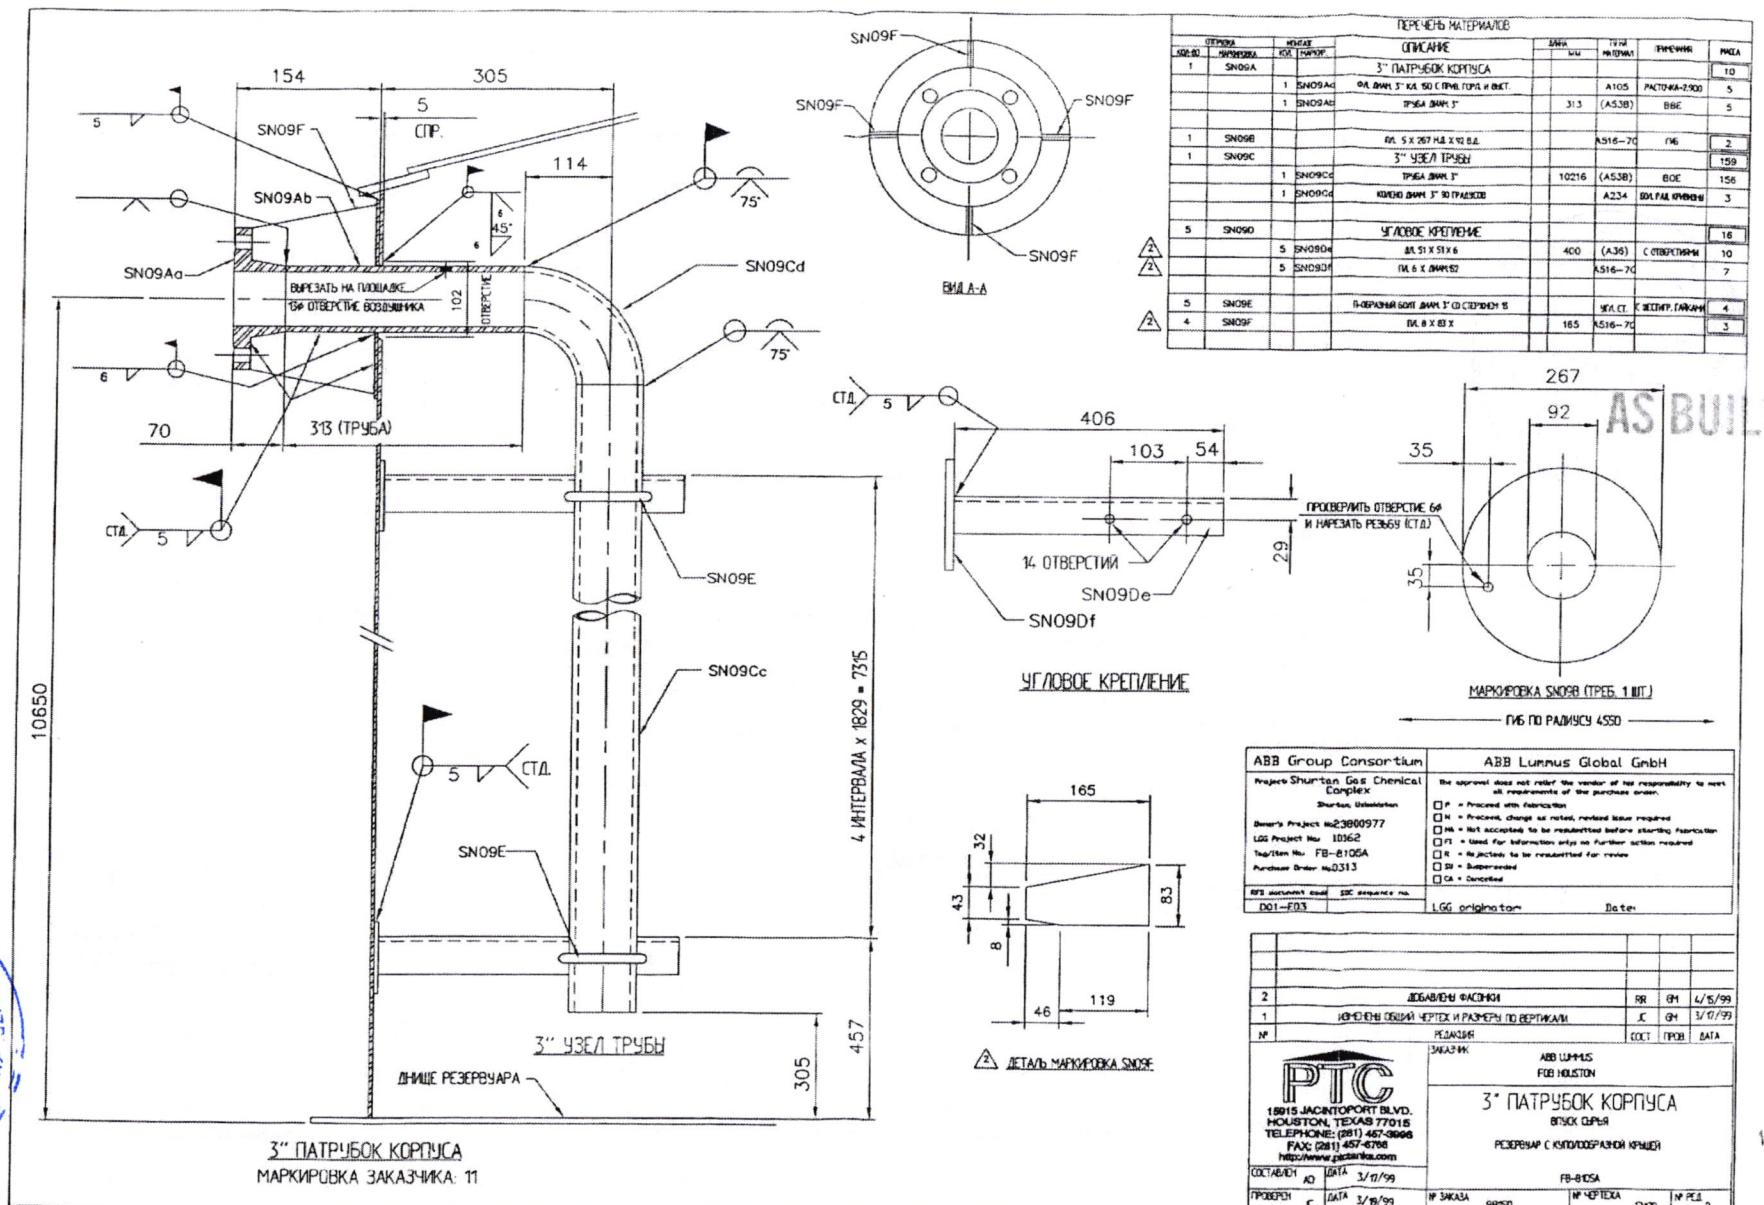

TEXNIK TOPSHIRIQ / ТЕХНИЧЕСКОЕ ЗАДАНИЕ

ПРИМЕЧАНИЕ А:
ПРОКАЛКА - НЕРЖ. СТ. 316 FLEXITALLIC С НАПОЛНИТЕЛЕМ FLEXCARB
МОДЕЛЬ CG
Н.Д. ПРОКАЛКИ = 685
В.Д. ПРОКАЛКИ = 610
Н.Д. КОЛБЫ = 718

ПРИМЕЧАНИЕ В:
ПРОКАЛКА - НЕРЖ. СТ. 316 FLEXITALLIC С НАПОЛНИТЕЛЕМ FLEXCARB
МОДЕЛЬ CG
Н.Д. ПРОКАЛКИ = 264
В.Д. ПРОКАЛКИ = 233
Н.Д. КОЛБЫ = 279

ПОДГОНКА ЗАПОДИЦО

ОТВЕРСТИЕ В КРЫШЕ

24" ЛОК КРЫШИ

МАРКИРОВКА ЗАКАЗЧИКА 10

ДЕТАЛЬ МАРКИРОВКА RM1C

ПРОСВЕРЛИТЬ 8 ОТВЕРСТИЙ ГЛУБИНА 38 И НАРЕЗАТЬ В НИХ РЕЗЬБУ ДЛЯ БОЛТОВ ДИАМ. 19

МАРКИРОВКА RM1B

4	МАРКИРОВКА ЗНАЧ. КОМЕНДА НА РЕ	R.R.	GH	6/6/99
3	КОМЕНДЫ СПЕЦИАЛЬНЫЕ В ЛЕГАКИ МАРКИРОВКА РМ1С И ПОДВИД СТЕНОК ДЛЯ РМ1С	М.	GH	5/2/99
2	КОМЕНДЫ ЧЕРТЕЖИ С СООТВЕТСТВИЕ С АРД 620, ЮСИЧИМ ПРЕДОБРАЗИТЕЛЬНЫЙ КОМПЛ	С.	GH	5/2/99
1	ДОБАВЛЕН АДМИНИСТРАТИВНАЯ МАРКИРОВКА РМ1С	С.	GH	5/1/99
4	РЕЗАЛКАЯ	СОСТ.	ПРОВ.	ДАТА

ЗАКАЗЧИК
ABB LUMMUS Global GmbH
15915 JACINTO PORT BLVD.
HOUSTON, TEXAS 77015
TELEPHONE: (281) 457-3996
FAX: (281) 457-6788
<http://www.ptcglobal.com>

24" ЛОК КРЫШИ
РЕЗЕРВАР С КУПОЛОВОДНОЙ КРЫШЕЙ

ФБ-Б105А

ПРОВЕРКА **ДАТА** **№ ЗАКАЗА** 9850 **№ ЧЕРТЕЖА** RM1 **№ РЕД.** 4

ПЕРЕЧЕНЬ МАТЕРИАЛОВ

ДЕТАЛЯ	МАТЕРИАЛ	ОПИСАНИЕ	ДАТА	ВИД	ВИД	ПРИЧЕМНИ	ЧИСЛО
1	RM1A	24" ЛОК КРЫШИ	406	(A5.38)			153
		ТРУБА ДИАМ. 24" ТОЛСТЫЙ СТЕКИ 1/2"					35
		ФЛ. ДИАМ. 24" КАЛ. 10 С ПРУС. ГОРД. И ВЛС.	A105	РАСКОЛА-255			118
1	RM1B	ФЛ. 6 X НИЧ. 108 X ВЛ. 625	A516-70	ВЛСИИИ	20		
1	RM1C	ГЛ. ФЛ. ДИАМ. 20" КА. 50 С ВЛС.	A305	С ОТВЕРСТИЕМ	100		
4	RM1D	ПРОКАЛКА FLEXITALLIC		ПРИМЕЧАНИЕ А	2		
4	RM1E	ПРОКАЛКА FLEXITALLIC		ПРИМЕЧАНИЕ В	2		
22	RM1F	МОНТАЖНЕ ВИНТЫ ДИАМ. 32	A325	С КОМП. ГАВИАМ	29		
10	RM1G	МОНТАЖНЕ ВИНТЫ ДИАМ. 19	A325	С КОМП. ГАВИАМ	4		
	RM1H	МОДУЛЬ УЧАСТКА 710-08-16-8					0

ДИАМ. 1168


TEXNIK TOPSHIRIQ / ТЕХНИЧЕСКОЕ ЗАДАНИЕ

UNG
Ўзбекистон Республикаси

	<table border="1" style="width: 100%; border-collapse: collapse;"> <thead> <tr> <th colspan="2">ПЕРЕЧЕНЬ МАТЕРИАЛОВ</th> </tr> <tr> <th>№ ПОРЯДКА</th> <th>Наименование</th> <th>ОПИСАНИЕ</th> <th>ЗНАК</th> <th>МЕРКА</th> <th>ФОРМАТА</th> <th>ОПИСАНИЕ</th> <th>ЗНАК</th> <th>МЕРКА</th> <th>ФОРМАТА</th> <th>ОПИСАНИЕ</th> <th>ЗНАК</th> <th>МЕРКА</th> </tr> </thead> <tbody> <tr> <td>1</td> <td>RNG1A</td> <td>2" ПАТРУБОК КРЫШИ</td> <td></td> <td></td> <td></td> <td></td> <td>A105</td> <td>РАСЧЕТНАЯ</td> <td>2,067</td> <td></td> <td></td> <td></td> <td>9</td> </tr> <tr> <td></td> <td></td> <td>ОДИН 2" КА 50 ОМЕЛ СОКИ И ПЛОС</td> <td></td> </tr> <tr> <td>1</td> <td>RNG1AB</td> <td>ТРУБА ЖИДКИХ 2" ДЛЯ ТОЛСТЫХ СТЕНКИ</td> <td></td> <td></td> <td></td> <td></td> <td>203</td> <td>(A53B)</td> <td>B0E</td> <td></td> <td></td> <td></td> <td>6</td> </tr> <tr> <td>4</td> <td>RNG1C</td> <td>ГЛ. АК. 2" ХА 50 С БЛС.</td> <td></td> <td>2</td> </tr> <tr> <td>6</td> <td>RNG1D</td> <td>ПРОКЛАМКА FLEXITALIC</td> <td></td> <td></td> <td></td> <td></td> <td>A105</td> <td></td> <td></td> <td></td> <td></td> <td></td> <td>1</td> </tr> <tr> <td></td> <td></td> <td>МОНТАЖНАЯ БОЛТ ЗАМКИ</td> <td></td> <td></td> <td></td> <td></td> <td>70</td> <td>A325</td> <td>СЛЕДУЮЩИЙ</td> <td></td> <td></td> <td></td> <td>1</td> </tr>
<p>ПРИМЕЧАНИЯ:</p> <p>ПРОКЛАМКА = НЕЖ. СТ. 316 FLEXITALIC С НАНОНИТРОМ FLEXCARB МОДЕЛЬ CG Н.Д. ПРОКЛАМКА = 88 В.Д. ПРОКЛАМКА = 70 Н.Д. КОЛОНКА = 105</p>	
AS BUILT	
<table border="1" style="width: 100%; border-collapse: collapse;"> <tr> <td colspan="2" style="text-align: center;">ABB Group Consortium</td> <td colspan="2" style="text-align: center;">ABB Lummus Global GmbH</td> </tr> <tr> <td colspan="2"> Project: Shuriken Gas Chemical Complex Shuriken, Uzbekistan Owner's Project No.: 23800977 IGO Project No.: 10162 Design No.: FB-0104 Purchase Order No.: 030 </td> <td colspan="2"> The operator does not relief the vendor of its responsibility to meet all requirements of the purchase order. CP = Present, with reference CR = Present, always as required, revised issue required DR = Not intended to be resubmitted before starting fabrication PR = Used for information only, no further action required RP = Required, to be resubmitted for review SR = Supervised DR = Deleted </td> </tr> <tr> <td style="text-align: center;">WFO document code:</td> <td style="text-align: center;">WFO document no.:</td> <td style="text-align: center;">LBB originator:</td> <td style="text-align: center;">Date:</td> </tr> <tr> <td style="text-align: center;">005-HX</td> <td style="text-align: center;">005-00000000</td> <td style="text-align: center;">LBB</td> <td style="text-align: center;">1/21/98</td> </tr>
<table border="1" style="width: 100%; border-collapse: collapse;"> <tr> <td style="width: 10%;">3</td> <td style="width: 80%;">ЗАКАЗЧИК</td> <td style="width: 10%;">W</td> <td style="width: 10%;">GK</td> <td style="width: 10%;">1/21/98</td> </tr> <tr> <td>2</td> <td>ЗАКАЗЧИК</td> <td>W</td> <td>GK</td> <td>1/21/98</td> </tr> <tr> <td>1</td> <td>КОМПАНИЯ КОМПЛЕКС И РАЗМЕРЫ</td> <td>W</td> <td>GK</td> <td>1/21/98</td> </tr> <tr> <td>N</td> <td>ПЕДАГИГИ</td> <td>OCOT</td> <td>PROB</td> <td>DATA</td> </tr>
<table border="1" style="width: 100%; border-collapse: collapse;"> <tr> <td colspan="2" style="text-align: center;">PTC</td> <td colspan="2" style="text-align: center;">ABB Lummus FBD Houston</td> </tr> <tr> <td colspan="2"> 19915 JACKPORT BLVD. HOUSTON, TEXAS 77015 TELEPHONE: (281) 457-3998 FAX: (281) 457-6788 http://www.ptcdata.com </td> <td colspan="2"> 2" ПАТРУБОК КРЫШИ РЕЗИНА С КЛЮЧОВОЙ КРЫШЕЙ FB-0501A </td> </tr> <tr> <td style="text-align: center;">ПОСТАВЛЕН</td> <td style="text-align: center;">БАТА</td> <td style="text-align: center;">2/25/98</td> <td></td> </tr> <tr> <td style="text-align: center;">ПРОВЕРЕН</td> <td style="text-align: center;">БАТА</td> <td style="text-align: center;">Н. ЗАКАЗА</td> <td style="text-align: center;">Н. ЧЕРТЕЖА</td> </tr> <tr> <td></td> <td></td> <td style="text-align: center;">9850</td> <td style="text-align: center;">Р01</td> </tr> <tr> <td></td> <td></td> <td></td> <td style="text-align: center;">Н. РЕД.</td> </tr> <tr> <td></td> <td></td> <td></td> <td style="text-align: center;">3</td> </tr>



TEXNIK TOPSHIRIQ / ТЕХНИЧЕСКОЕ ЗАДАНИЕ

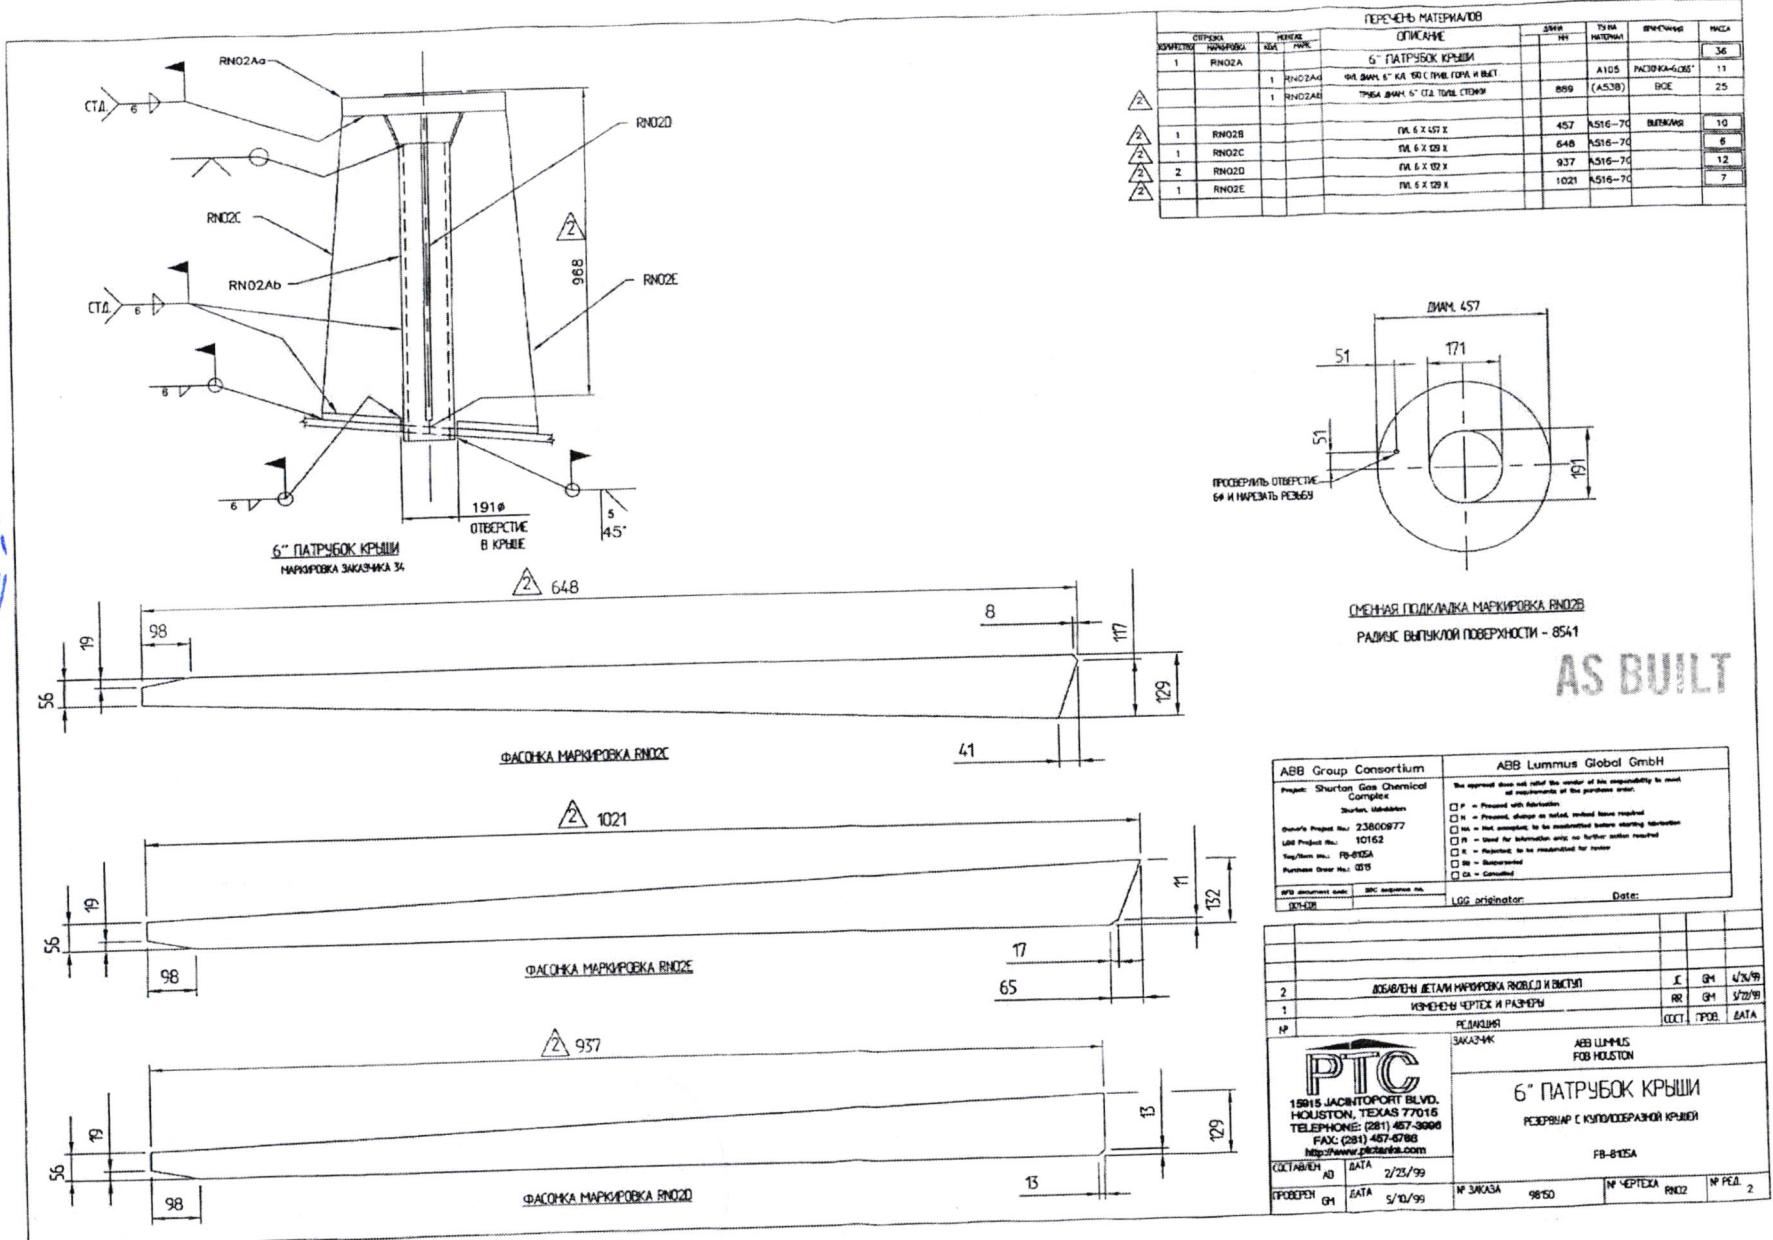


TEXNIK TOPSHIRIQ / ТЕХНИЧЕСКОЕ ЗАДАНИЕ



ПЕРЕЧЕНЬ МАТЕРИАЛОВ			
Номер пункта напоминка	Наимен. материала	ОПИСАНИЕ	Единица измер.
		Материал	ПРИМЕЧАНИЯ
1	RN03A	2" ПАТРУБОК КРЫШИ	0
	RN03Aa	ФАНАР 2" КА 60 С РЕМ. ГРУППА И ВЫСТ.	A105 РАСТОКА-2007 3
	RN03Ab	ПРОФИЛ 2" СТАЛ. СТЕКЛ	148 (A53B) 80E 1
4	RN03B	ПРОФИЛ ФАНАР 2" КА 150 С РЕМ.	ОГРАНИЧЕНИЕ 2
1	RN03C	ФА. ФА 2" КА 60 С РЕМ.	(A105) 5
6	RN03D	МЕТАЛЛИЧ. БОЛТЫ DIN 96	70 A325 СЛЕДУЮЩИЕ 1

ПРИМЕЧАНИЯ:
ПРОФИЛКА + НЕРЖ. СТ. 316 FLEXITALLIC С НАНОПОДДЕМ FLEXCARB
МОДЕЛЬ GS
В.Д. НАНОПОДДЕМ = 70
Н.Д. НАНОПОДДЕМ = 66
Н.Д. КОЛБЫ = 105

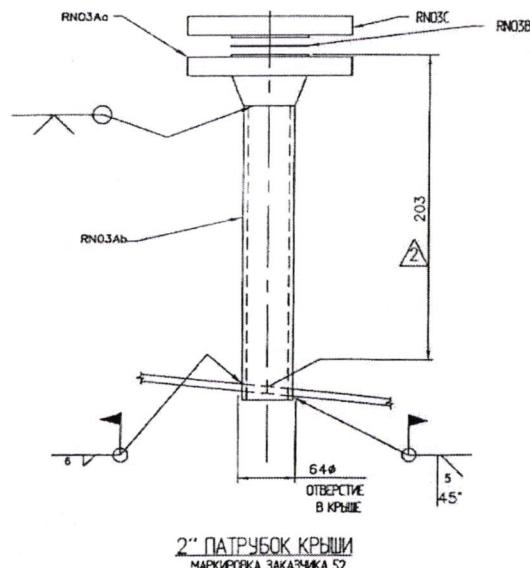

2" ПАТРУБОК КРЫШИ
МАРКИРОВКА ЗАКАЗЧИКА 52


AS BUILT

ABB Group Consortium	ABB Lummus Global GmbH
Owner's Project No: 23800977	<input type="checkbox"/> P = Pressed with Information
Lots Project No: 10162	<input type="checkbox"/> H = Pressed, change on issued, revised issue required
Tag Item No: FB-8105A	<input type="checkbox"/> MA = Not accepted, to be remanufactured before starting fabrication
Purchase Order No: 076	<input type="checkbox"/> MI = Used for information only no further action required
ABP document code: IBC revision no:	<input type="checkbox"/> R = Rejected, to be remanufactured for review
076-05	<input type="checkbox"/> SR = Separated
	<input type="checkbox"/> CA = Canceled
	100 arbitrator: Date:


2	ВНЕШНЯЯ КОНСТРУКЦИЯ ОГЛАДОВАННЫХ ЗАКАЗЧИКА	J.	SH	1/2/99
1	КОМПЛЕКТ ЧЕРТЕЖЕЙ И РАЗМЕРОВ	RR	SH	1/2/99
N	РЕДАКЦИЯ	COCT	ПРОВ.	DATA
ЗАКАЗЧИК				
PTC 15015 JACKPORT BLVD. HOUSTON, TEXAS 77018 TELEPHONE: (281) 457-3006 FAX: (281) 457-6768 http://www.ptctek.com				
СОСТАВЛЕН	АД	ДАТА	2/23/99	
ПРОВЕРЕН	SH	ДАТА	S/TH/99	M ПД
№ ЗАКАЗА		98150	№ ЧЕРТЕЖА	RNB
M ПД		2		




TEXNIK TOPSHIRIQ / ТЕХНИЧЕСКОЕ ЗАДАНИЕ

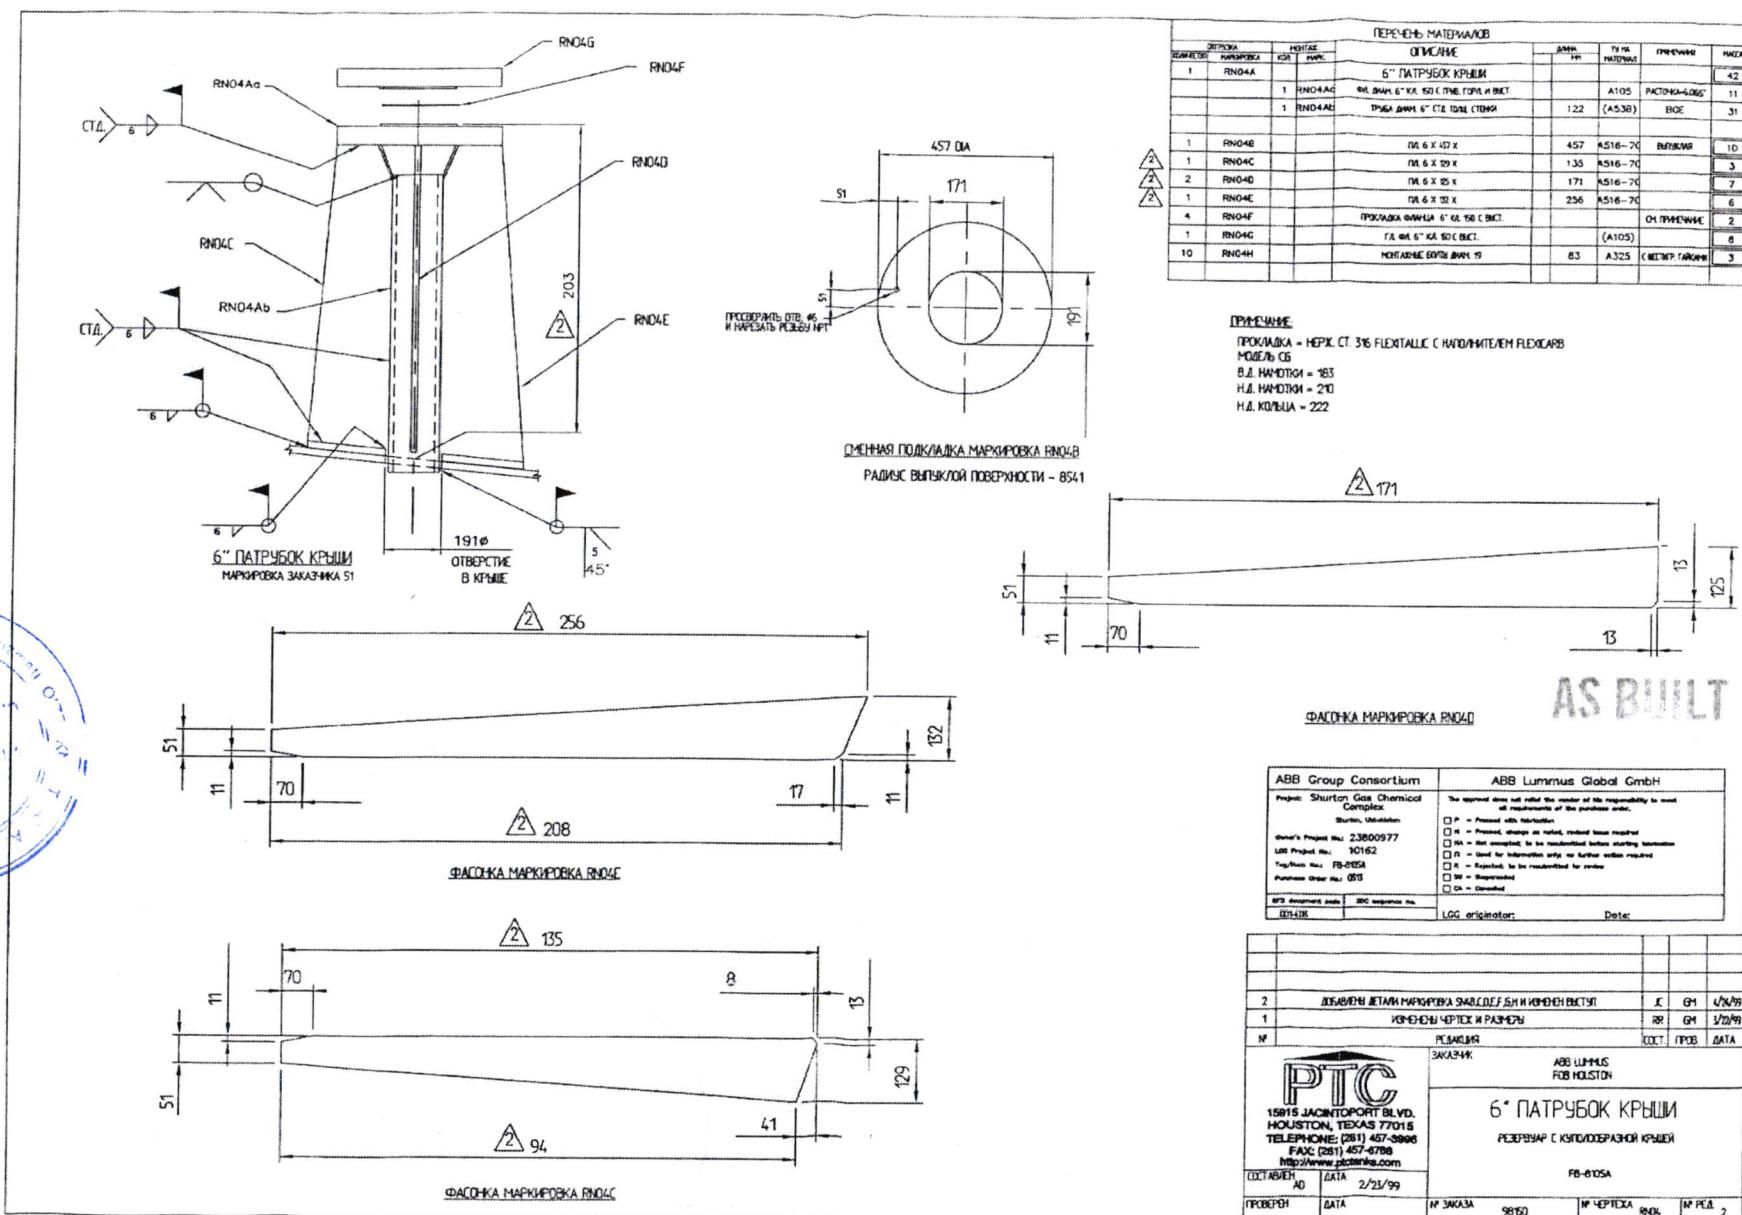


TEXNIK TOPSHIRIQ / ТЕХНИЧЕСКОЕ ЗАДАНИЕ

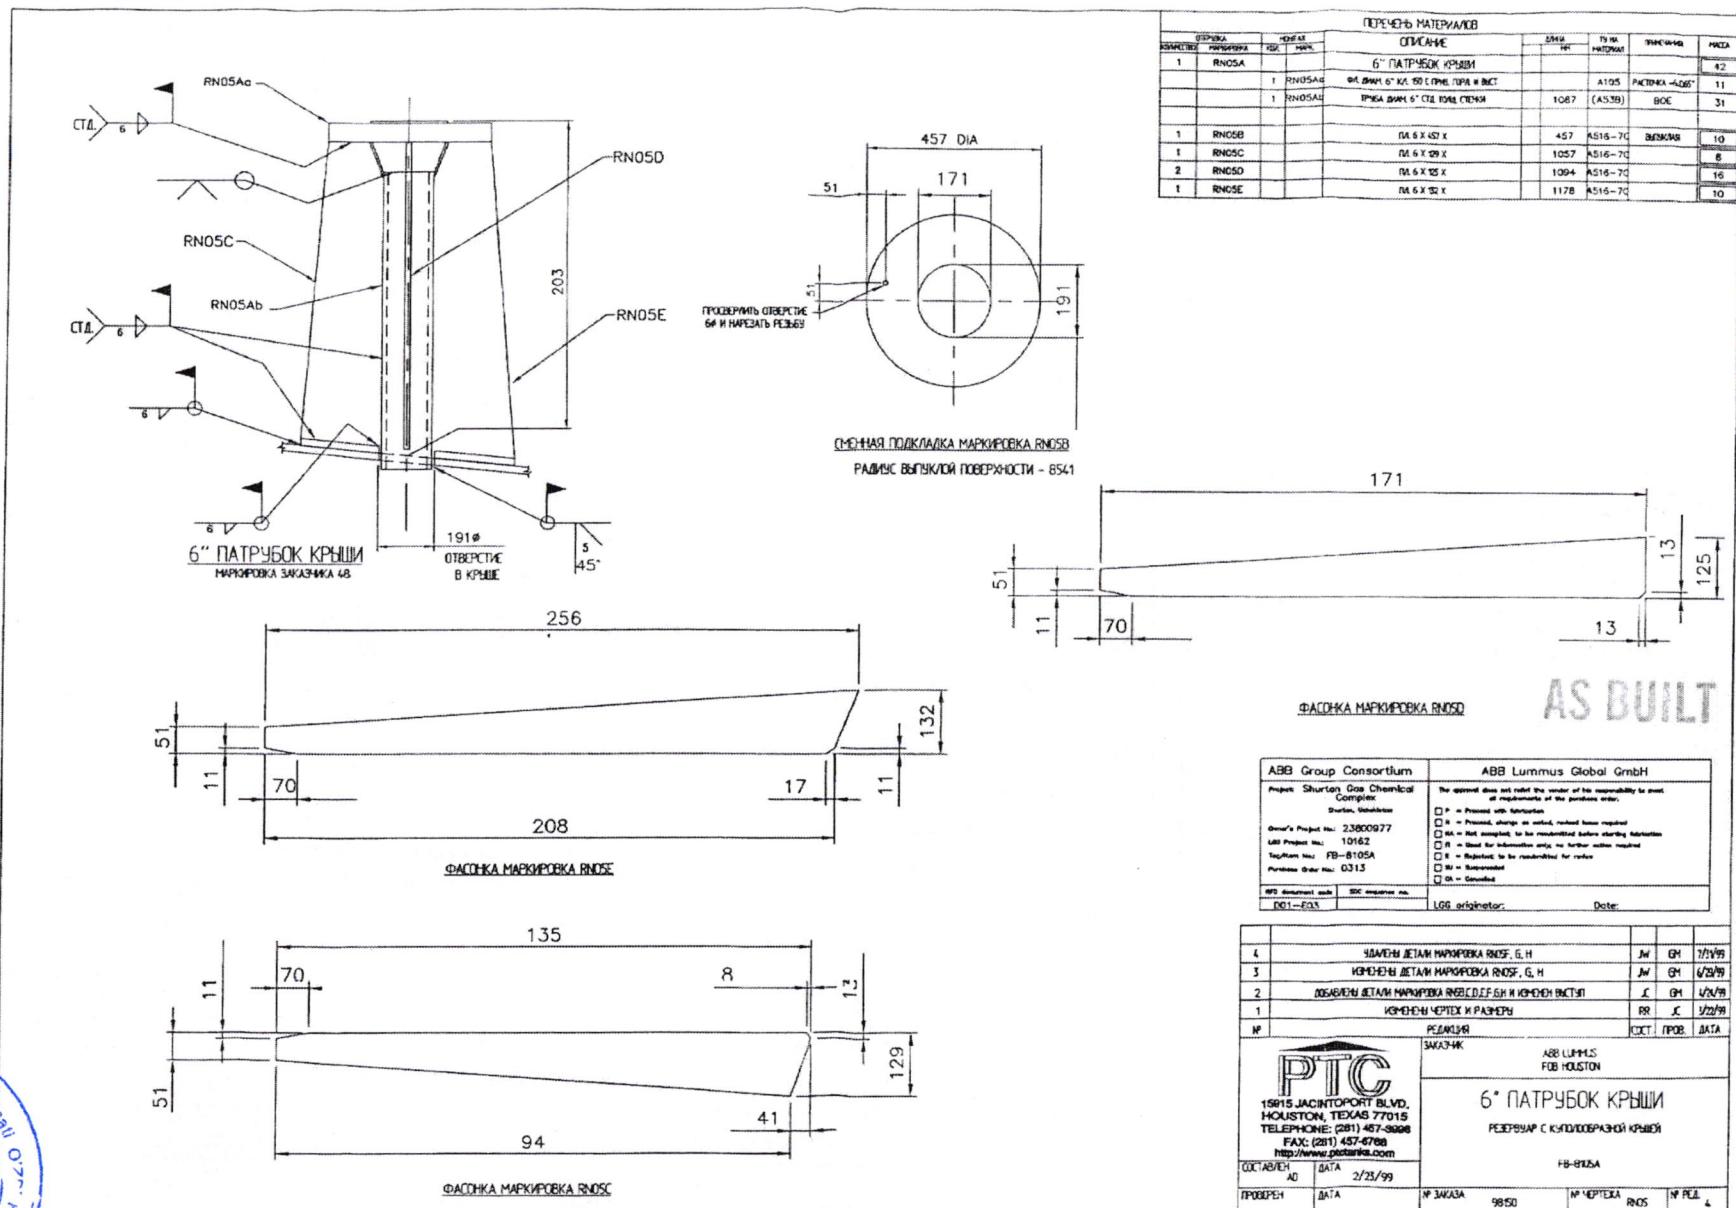

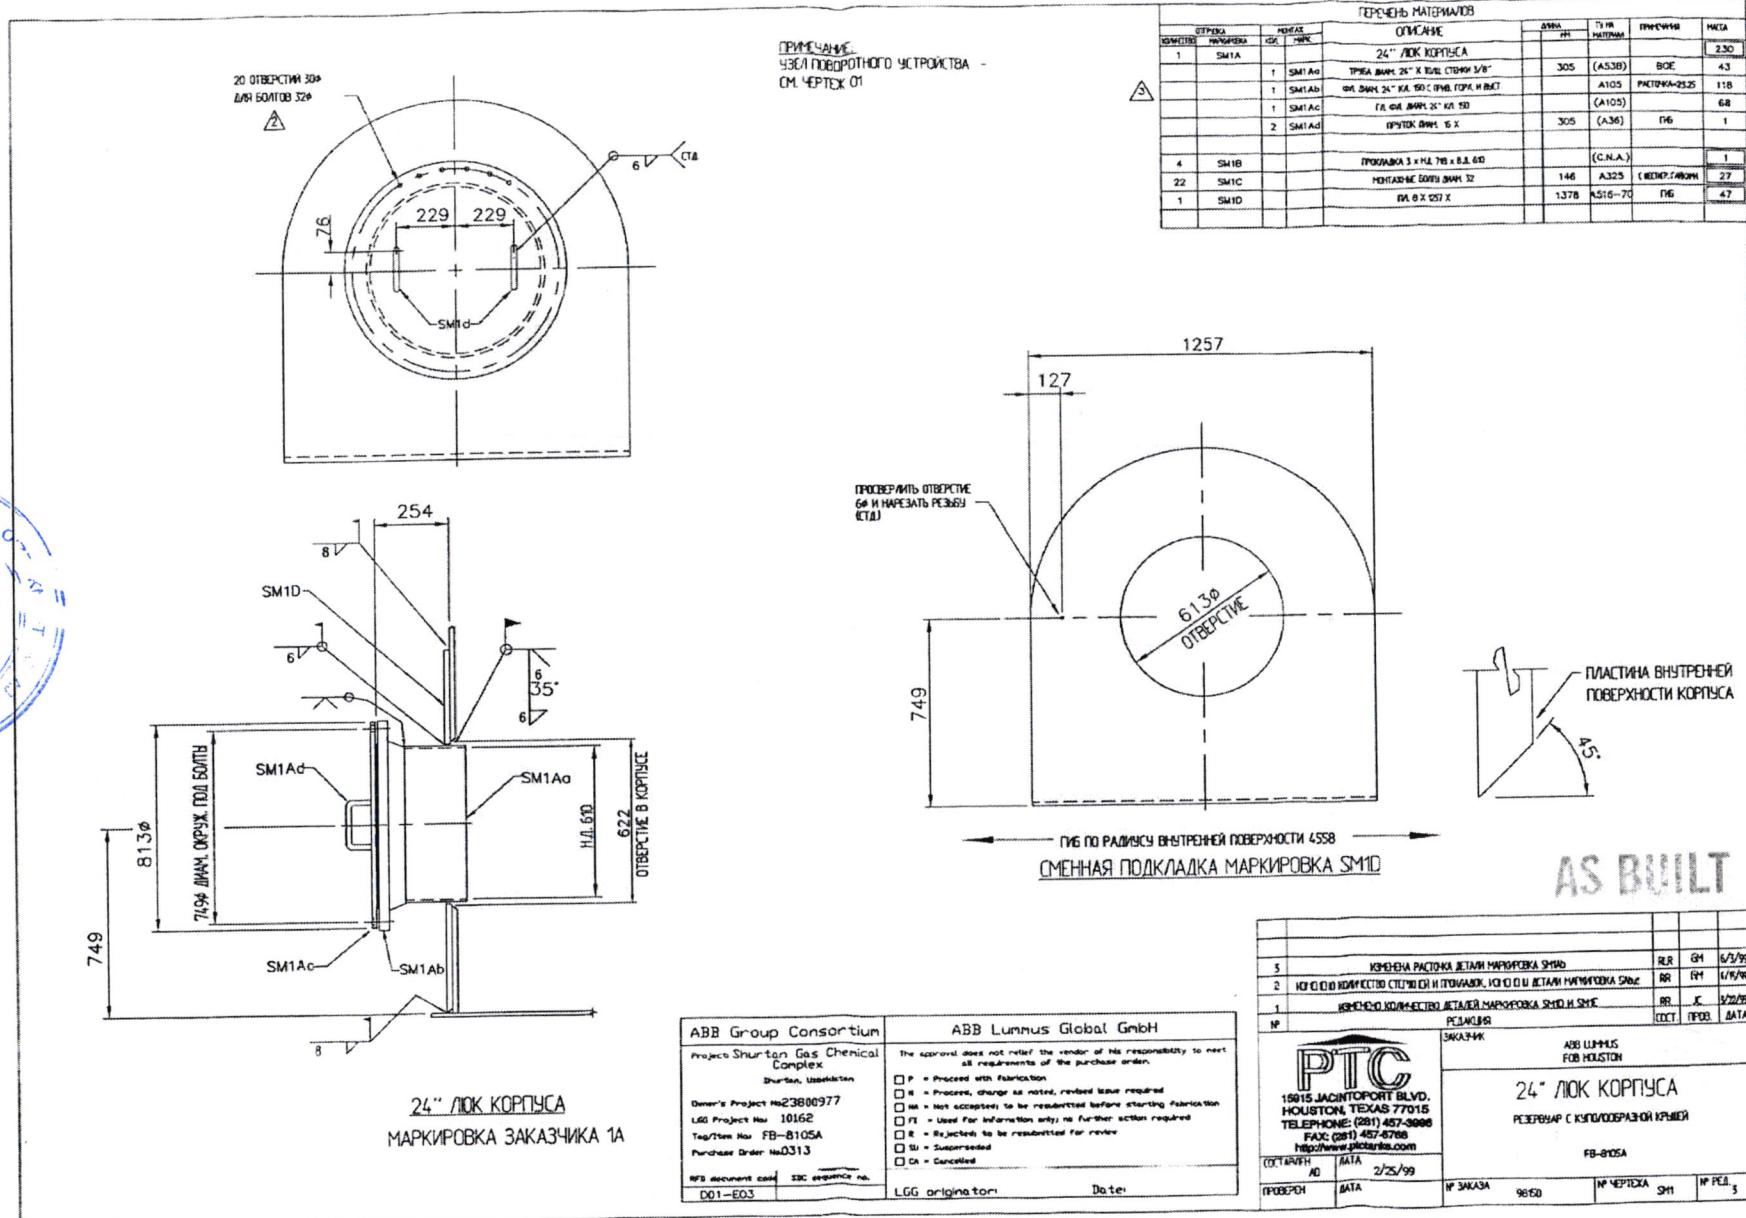ТЕХНИК ТОПШИРИQ / ТЕХНИЧЕСКОЕ ЗАДАНИЕ


TEXNIK TOPSHIRIQ / ТЕХНИЧЕСКОЕ ЗАДАНИЕ

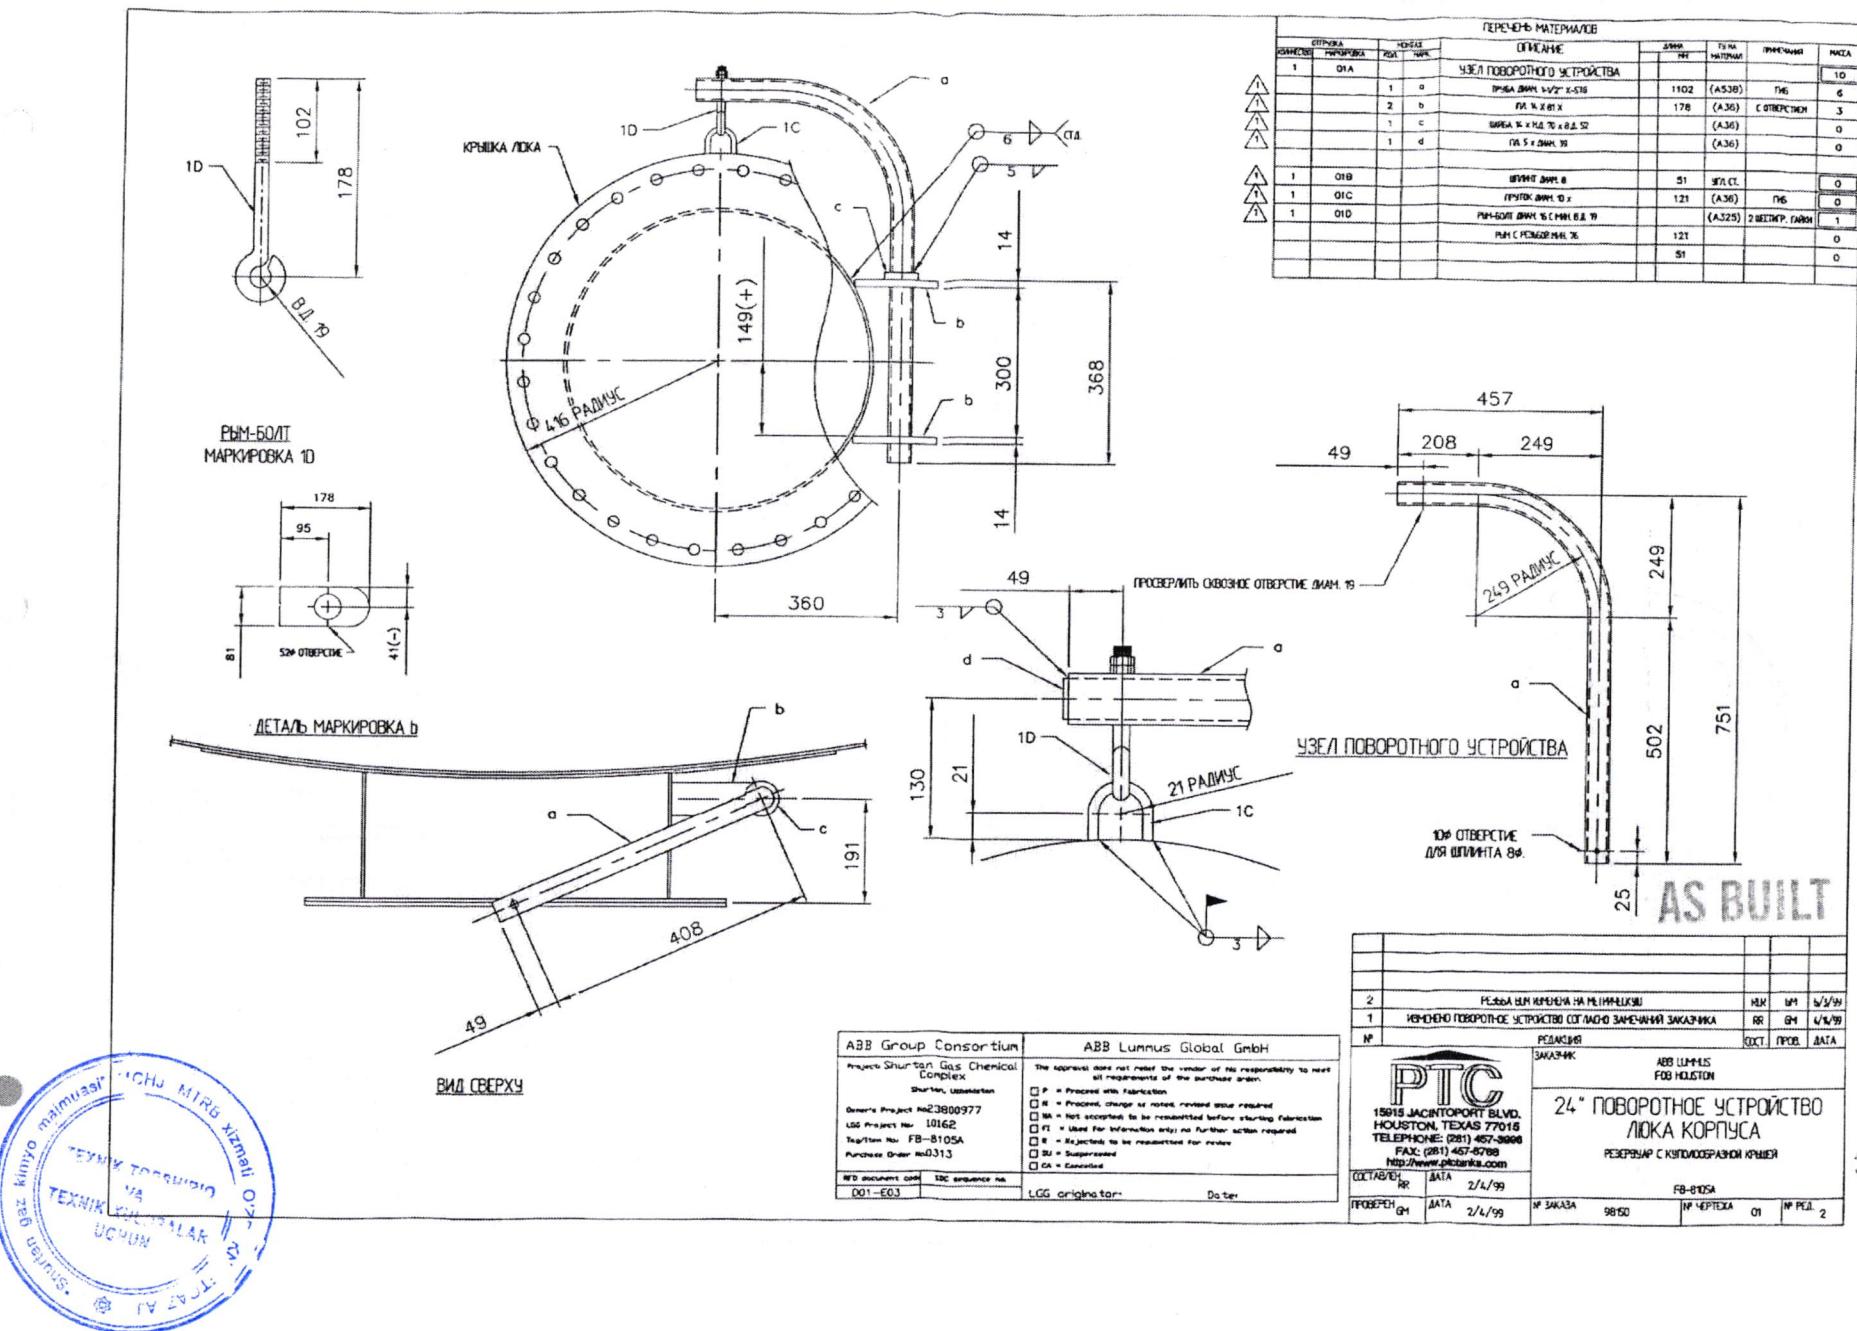


ТЕХНИК ТОПШИРИQ / ТЕХНИЧЕСКОЕ ЗАДАНИЕ




ПЕРЕЧЕНЬ МАТЕРИАЛОВ				СВЯЗЬ МН с МАТЕРИАЛЫ	Назн на материа лы	Примечание	Марка
ОГРНФО	Наименование	Материал	Форма				
6	[Б51]		РА 8 X 100 X		А516-70	С1 Примечание	
2	БМ1		РА 8 X 120 X		А516-70	С2 Примечание	

РАЗМЕРЫ - ОТ ОСЕВОЙ ЛИНИИ РЕЗЕРВУАРА
ДО ЭТОГО КРАЯ ПЛАСТИНЫ

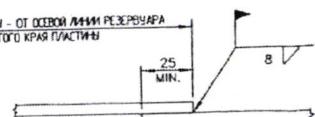


ПРИМЕЧАНИЕ:
МАРКИРОВКА В ОБОБЩАХ УКАЗАНА ТОЛЬКО ДЛЯ ЗАКУПОК.
ФАКТИЧЕСКУЮ ОТГРУЗОЧНУЮ МАРКИРОВКУ - СМ. ДАННЫЙ ЧЕРТЕЖ
И КОНСТРУКЦИЮ СПС

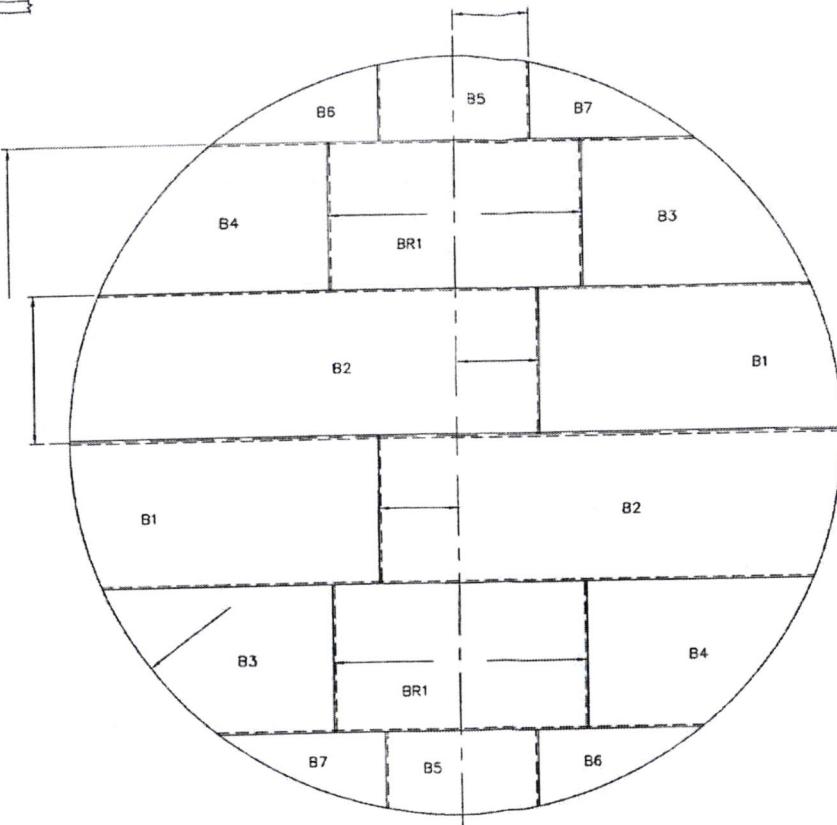

ПРИМЕЧАНИЯ

1. ОБЩАЯ ДЛИНА ШВА = 180°
2. ДОБАВЛЕНО 25 ДОПОЛНИТЕЛЬНО К ДЛИНЕ
ВСЕХ ЗАХИЗНЫХ ПЛАСТИН.




AS-BLT


ABB Group Consortium	ABB Luminus Global GmbH
<p>Project Shurtlan Gas Chemical Complex Shurtlan, Uzbekistan</p> <p>Bearmex Project No: B38005977 LIC Project No: 10162</p> <p>Tagline No: TB-050A</p> <p>Purchase Order: 00010</p> <p>EDS document code: 000-0001</p>	<p>The supplier does not retain the vendor or its responsibility to meet all requirements of the purchase order.</p> <p><input type="checkbox"/> A - Processed with fabricator</p> <p><input checked="" type="checkbox"/> B - Rejected, change as needed, revised issue required</p> <p><input type="checkbox"/> C - Rejected, change as needed before starting fabrication</p> <p><input type="checkbox"/> D - Retain for information only no further action required</p> <p><input type="checkbox"/> E - Rejected to be reevaluated for review</p> <p><input type="checkbox"/> F - Suspended</p> <p><input type="checkbox"/> G - Cancelled</p>
EDS Sequence No:	LGS originated:
Date:	Date:

№	РЕЗЕРВАЦИЯ	КОД	ПРОВ.	ДАТА
 PTC 15915 JACINTOPORT BLVD. HOUSTON, TEXAS 77015 TELEPHONE: (281) 457-3898 FAX: (281) 457-4788 http://www.ptc.com		АВВ УНИМУС BOB HOUSTON		
КОМПОНОВКА ДНИЩА РЕЗЕРВАЦИЯ С КУПОЛОВОДНОЙ КРЫШЕЙ				
СОСТАВЛЕНО	AD	DATA	2/17/95	
ПОРЯДОК	DATA	№ ЗАКАЗА	99850	№ ЧЕРТЕЖА
			02	№ РЕД. 1

TEXNIK TOPSHIRIQ / ТЕХНИЧЕСКОЕ ЗАДАНИЕ

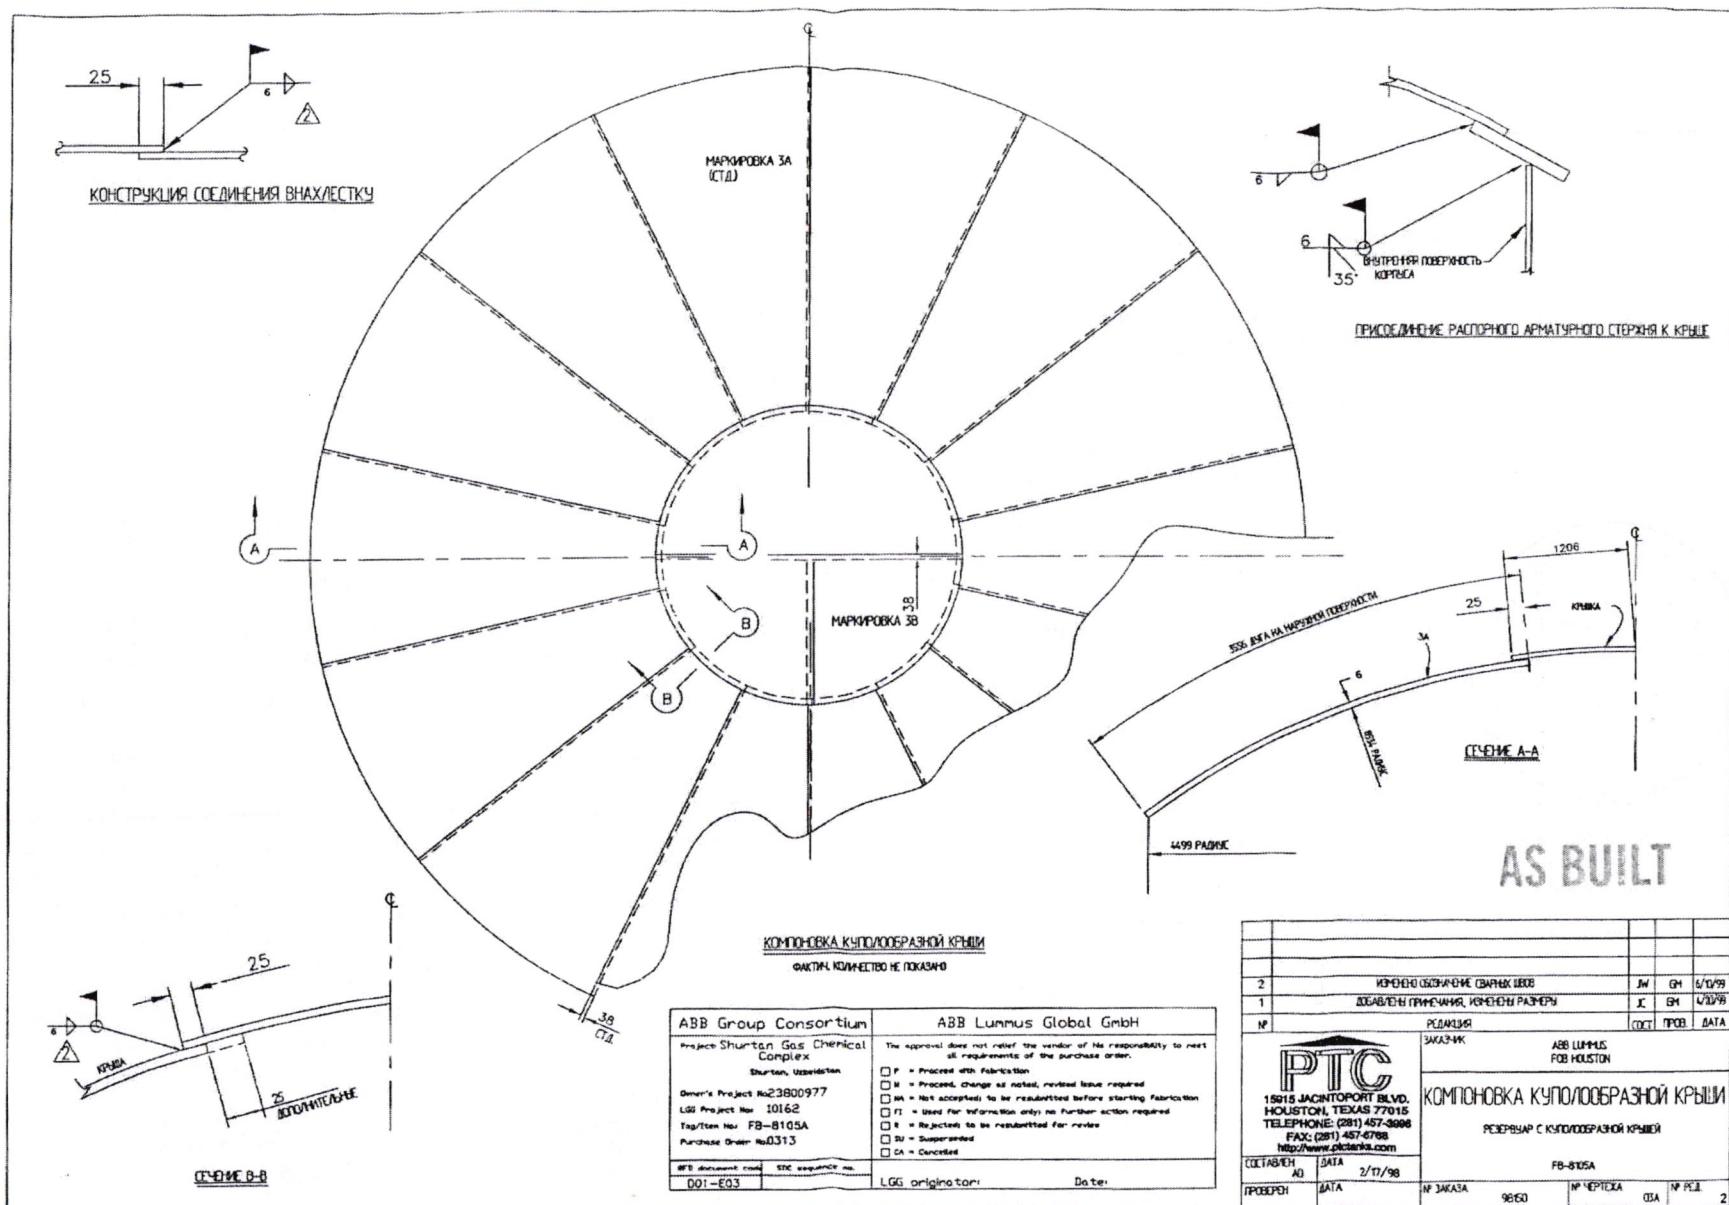

TEXNIK TOPSHIRIQ / ТЕХНИЧЕСКОЕ ЗАДАНИЕ

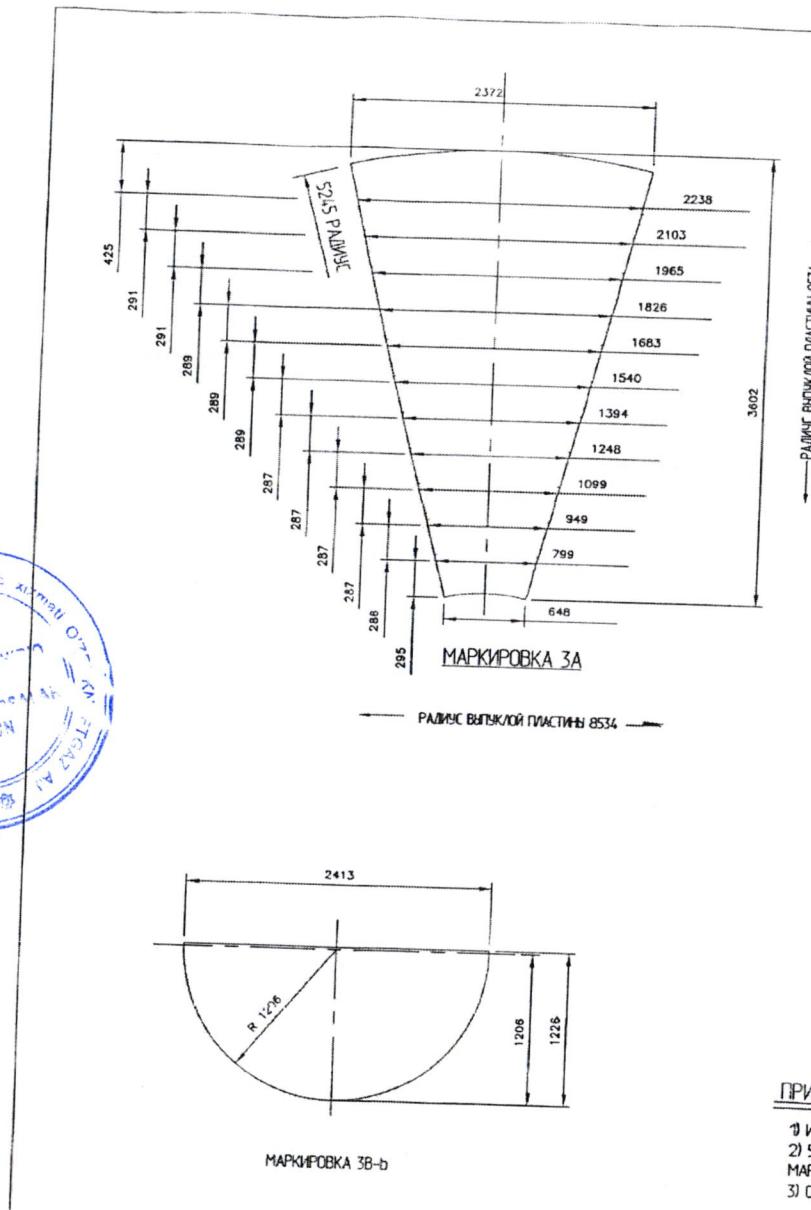

ПРИМЕЧАНИЯ

- 1) ИСПОЛЬЗОВАТЬ ДАННЫЙ ЧЕРТЕЖ С ЧЕРТЕЖОМ ЗА.
 - 2) П1 ДОБАВЛЕНО ДОПОЛНИТЕЛЬНО К ШИРИНЕ ДЕТАЛЯ МАРКИРОВКА ЗА ДЛЯ СОЕДИНЕНИЯ ВНАХЛЕПСТКУ.
 - 3) ОБЩАЯ ДЛИНА ШВА = 60350.

КОДЫ ОБОЗНАЧЕНИЯ	Название	Код	Номер	ПЕРЕЧЕНЬ МАТЕРИАЛОВ				
				ОПИСАНИЕ	СВЯЗЬ	ФОРМУЛА	ПРИЧЕМЧИНА	ФИГУРА
12	3A			ПЛ 6 x 2372 X			A516-70	ВЫТАЧКА
1	3B			КРЫШКА				
		2	a	ПЛ 6 x 1256 X			A516-70	ВЫТАЧКА
		1	b	ПЛ 6 x 1256 X			A516-70	ВЫТАЧКА


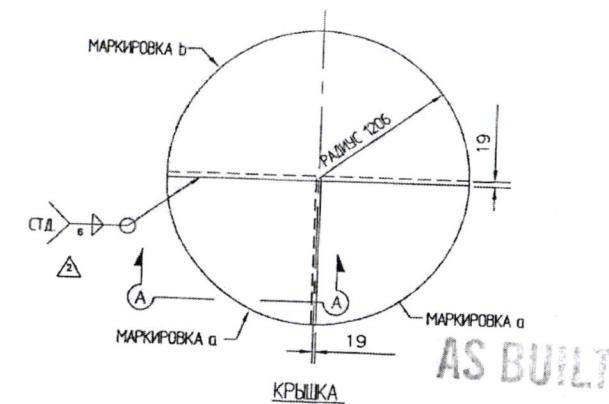


ABB Group Consortium	ABB Lummus Global GmbH
required <input type="checkbox"/> S - Subject to be reconsidered for review <input type="checkbox"/> BU - Submitted <input type="checkbox"/> OA - Documented
WD document name	IEC presence no.
0311-003	IEC organization
	Date:

N°	РЕДАКЦИИ	СОСТ.	ПРОВ.	ДАТА
ЗАКАЗЧИК АБС ЛУМПУС РБ ОУН НСО ФОЛХОУСОН				
15615 JACINTO PORT BLVD. HOUSTON, TEXAS 77015 TELEPHONE: (281) 457-3998 FAX: (281) 457-3998 http://www.chicahuate.com				
СОСТАВЛЕН	AD	ДАТА	РЕДАКЦИЯ С КУПОЛОВОДНОЙ КРЫШЕЙ	
		2/27/98	FB-8105A	
ПРОВЕРЕН	AD	ДАТА	№ ЗАКАЗА	№ ЧЕРТЕЖА
			98150	038
				№ РЕД-2


ТЕХНИК ТОПШИРИҚ / ТЕХНИЧЕСКОЕ ЗАДАНИЕ

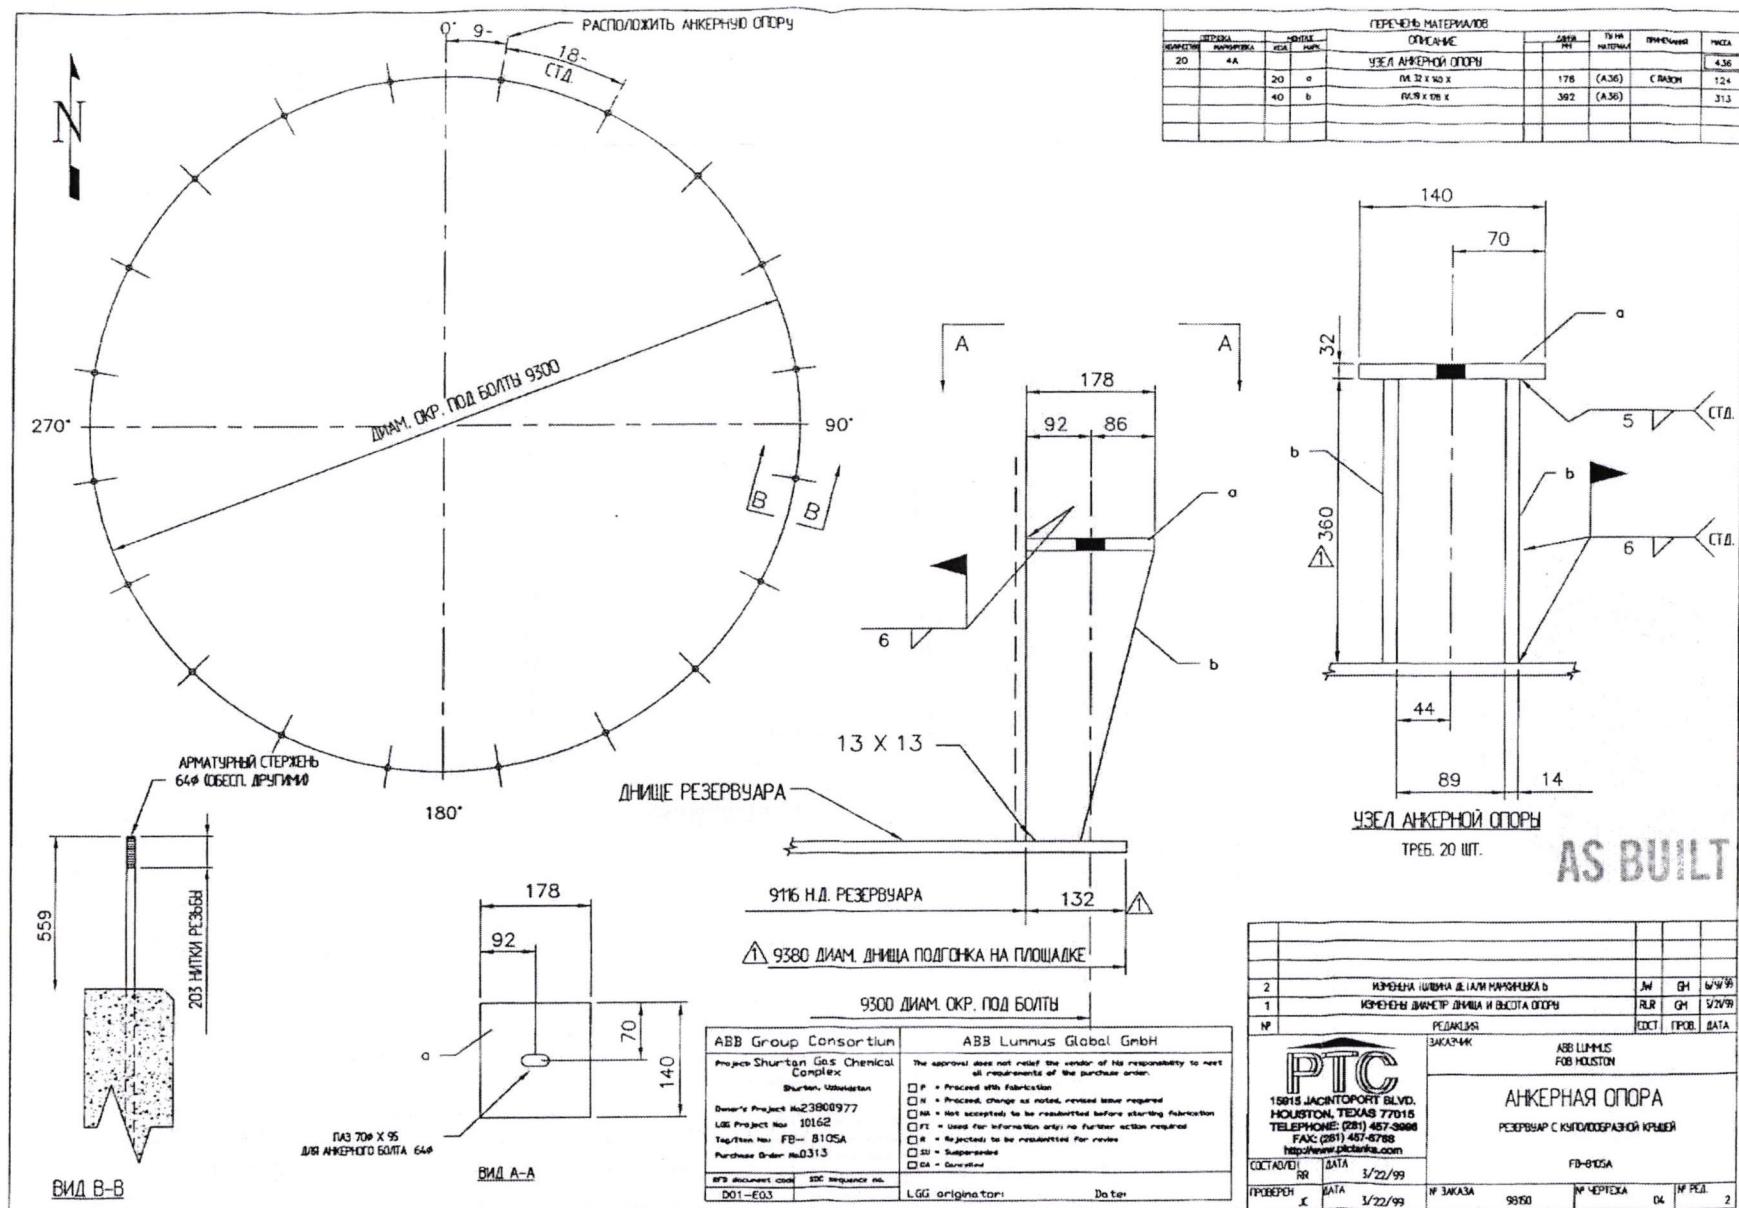

TEXNIK TOPSHIRIQ / ТЕХНИЧЕСКОЕ ЗАДАНИЕ


ПЕРЕЧЕНЬ МАТЕРИАЛОВ		Артикул	Номер	Наименование	Масса
Номер	Наименование				
УЗЕЛ ОТСТОЙНИКА					
1	5A	1	a	ГА 10 x НА 341 x В 164	A516-70 40
		1	b	БА 10 x 144 X	2843 A516-70 164
		1	c	ГА 10 x 344 940	A516-70 103

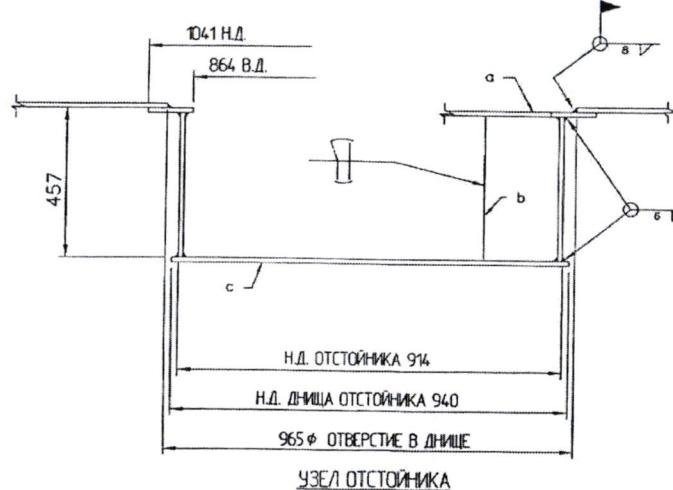


AS BUILT


ABB Group Consortium	ABB Lumus Global GmbH
Project Shurtan Gas Chemical Complex Shurtan, Uzbekistan Owner's Project No: 23800977 LGS Project No: 10162 Tech/Item No: FB-8105A Purchase Order No: D313 AFB document code: LGS sequence no: D01-E03	
The approval does not relieve the vendor of his responsibility to meet all requirements of the purchase order. <input type="checkbox"/> P = Proceed with fabrication <input type="checkbox"/> H = Proceed, changes as noted, revised issue required <input type="checkbox"/> NA = Not accepted, to be resubmitted before starting fabrication <input type="checkbox"/> IT = Used for information only; no further action required <input type="checkbox"/> R = Rejected, to be resubmitted for review <input type="checkbox"/> SU = Suspended <input type="checkbox"/> CA = Cancelled	
LGS originator: Date: 2/25/99	

2		ЮРИДИЧЕСКОЕ	Ж	ЗИ	5/26/99
		ИЗМЕНЕНИЕ КОЛИЧЕСТВО И РАЗМЕР	ИР	Х	3/20/99
№	РЕДАКЦИЯ	ЗАКАЗЧИК			
		АДРЕС PTC 15815 JACINTO PORT BLVD, HOUSTON, TEXAS 77016 TELEPHONE: (281) 457-3996 FAX: (281) 457-4798 http://www.ptcanks.com			
ОТСТОЙНИК ДИАМ. 36"		РЕЗЕРВАР С КРУГОВОРАЗНОЙ КРЫШЕЙ			
		FB-8105A			
ПРОВЕРЕН	ДАТА	№ ЗАКАЗА	9810	№ ЧЕРТЕЖА	05
		ПРИД.	2	№ РЕД	


TEXNIK TOPSHIRIQ / ТЕХНИЧЕСКОЕ ЗАДАНИЕ

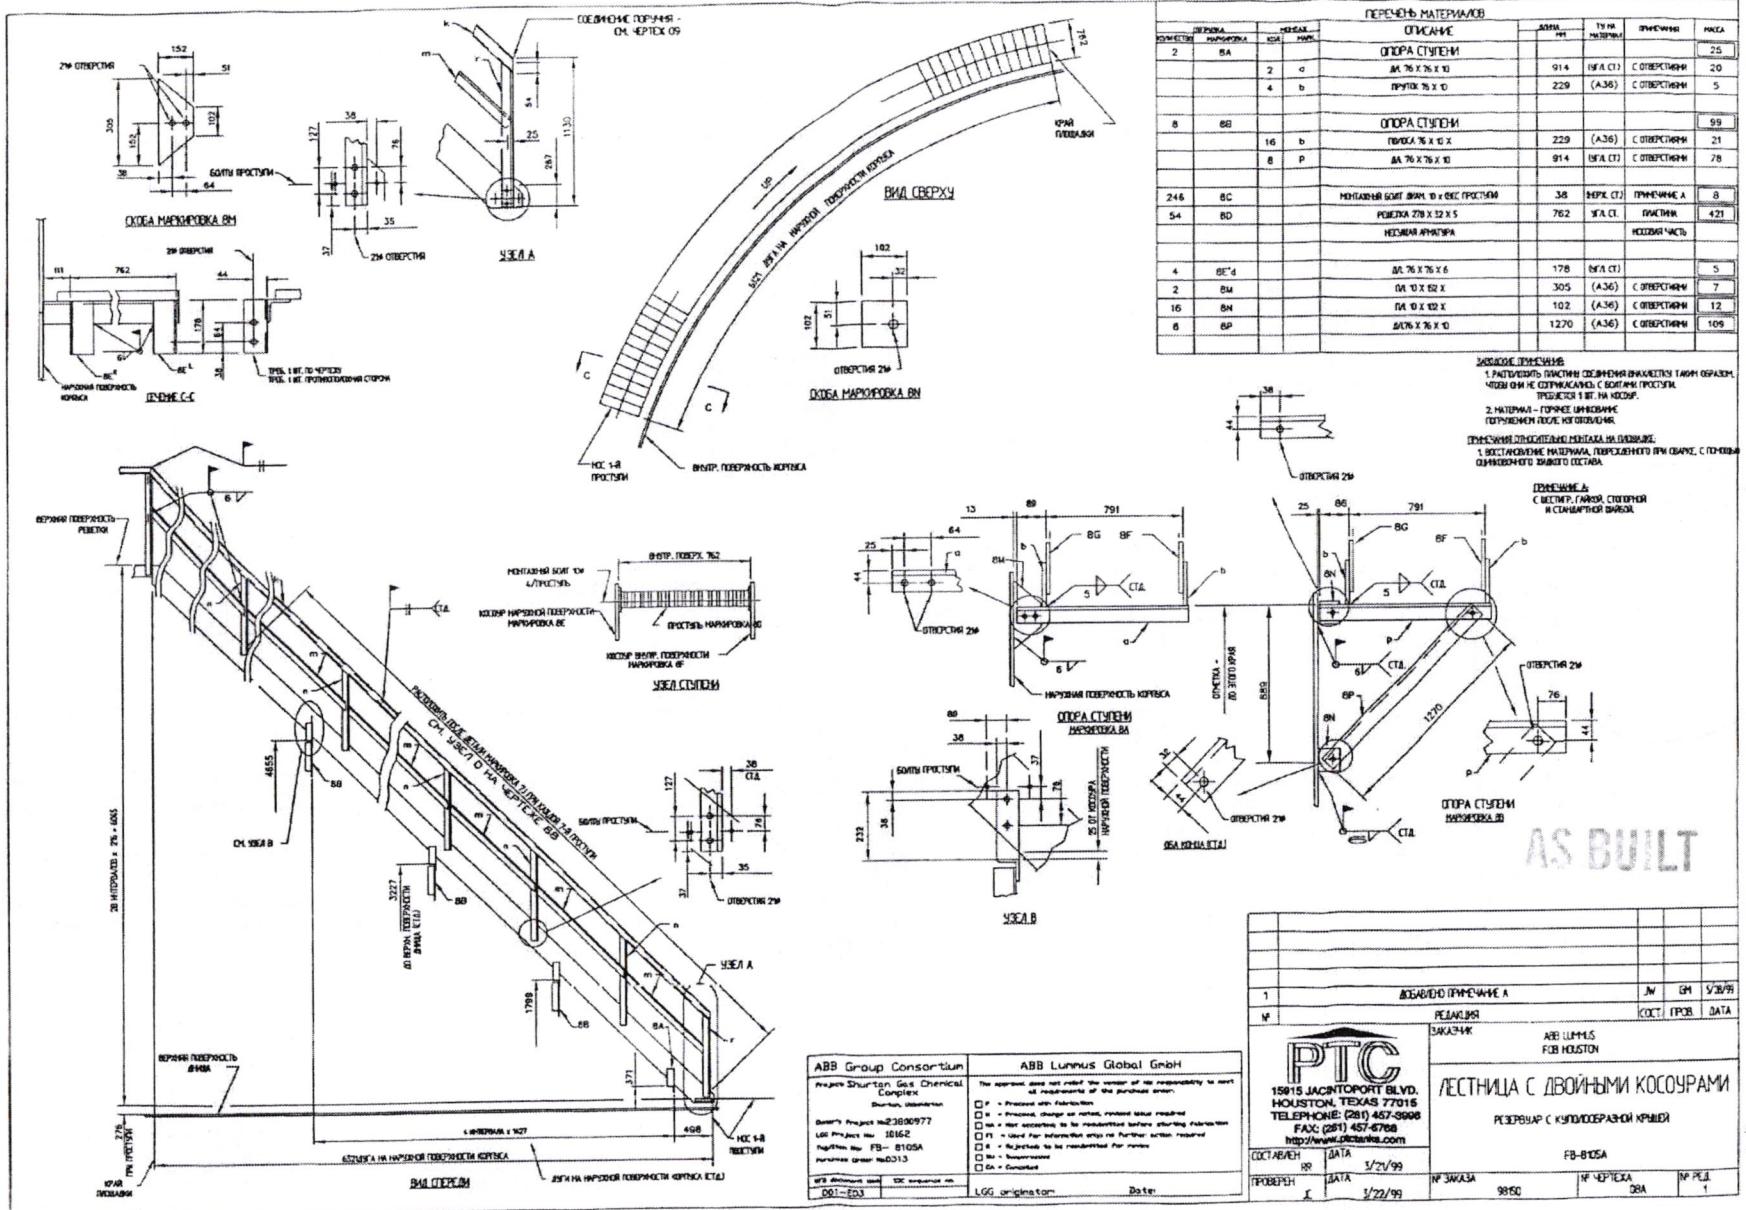

TEXNIK TOPSHIRIQ / ТЕХНИЧЕСКОЕ ЗАДАНИЕ

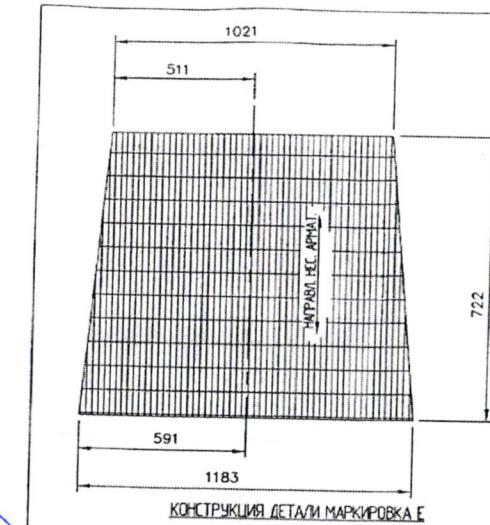


КОНСТРУКЦИЯ ДЕТАЛИ МАРКИРОВКА

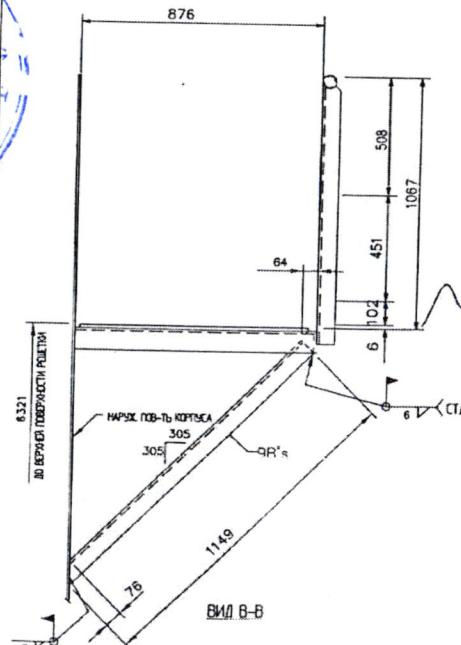


6321
НОВОЕ ПОДРЯДЧИКОВО

вид в-

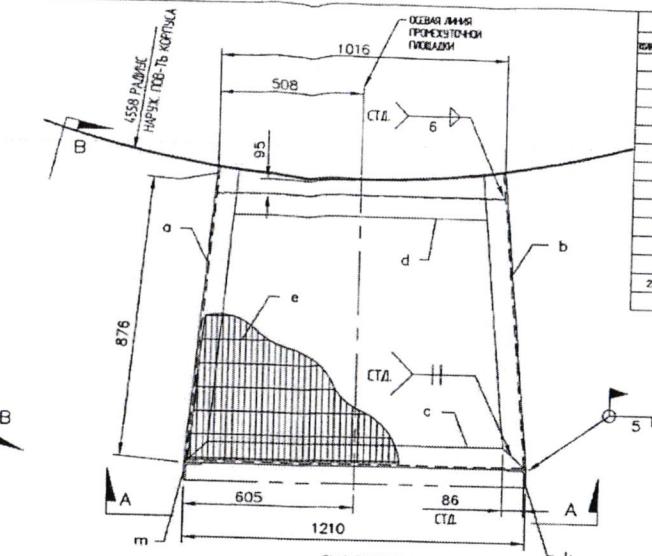


ПРОМЕЖУТОЧНАЯ ПЛОЩАДКА

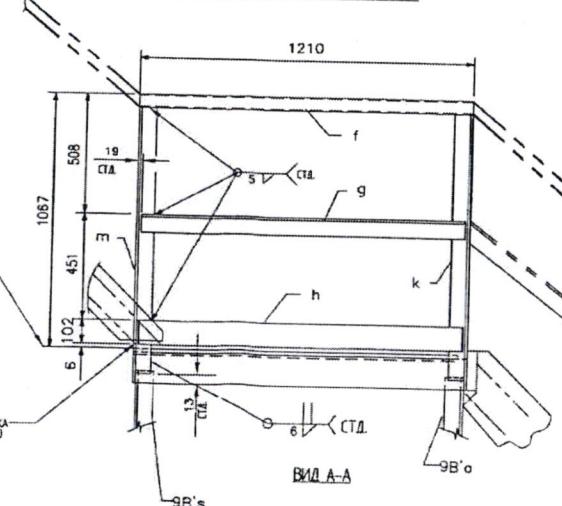


ЗАВОДСКОЕ ПРИМЕЧАНИЕ:
1. УДАЛЯТЬ ВСЕ ОСТРЫЕ КРОМКИ И ЗАКОРЕНЫ.
2. ВСЮ МАТЕРИАЛ - ГОРЯЧЕЕ ЦИНКОВАНИЕ
ПОГРУЖЕНИЕМ ПОСЛЕ ИЗГОТОВЛЕНИЯ.

			ОПИСАНИЕ	Масса				
1	SA		ПРОМЕЖУТОЧНАЯ ПЛАЩАДКА					
	1 a		ДЛ 76 X 76 X 6	876	(A36)	МОЕ		92
	1 b		ДЛ 76 X 76 X 6	876	(A36)	МОЕ		6
	1 c		ДЛ 76 X 76 X 6	1210	(A36)	МБЕ		9
	1 d		ДЛ 76 X 76 X 6	1022	(A36)	СВЕ		6
	1 g		ДЛ 64 X 64 X 6	1172	(A36)			7
	1 h		ПОДСКАЗКА 6 X 102 X 6	1172	(A36)			6
	1 k		ДЛ 64 X 64 X 6	1130	(A36)	СОЕ		7
	1 m		ДЛ 64 X 64 X 6	1130	(A36)	СОЕ		7
2	98'td		ДЛ 76 X 76 X 6	1149	(A36)	МОЕ		17

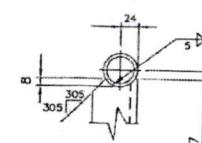

КОНСТРУКЦИЯ ВЕРХНЕГО ПРИЧ

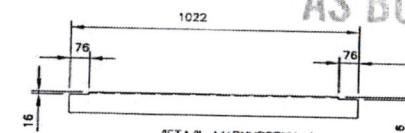


ДЕТАЛЬ МАРКИРОВКА

ABB Group Consortium		ABB Lummus Global GmbH
: D01-E03</p>		<p>The approval date can not reflect the vendor of the responsibility to next submit the required information to the purchase order.</p> <p><input checked="" type="checkbox"/> A = Processed with Fabrication <input type="checkbox"/> B = Pending, change as needed, revised date required <input type="checkbox"/> C = Not accepted to be resubmitted before starting fabrication <input type="checkbox"/> D = Used for information only no further action required <input type="checkbox"/> E = To be resubmitted for review <input type="checkbox"/> F = Superseded <input type="checkbox"/> G = Cancelled</p> <p>LGG originating from: _____ Date: _____</p>

№		РЕАЛИЯ		КОД:	ПРОВ.	ДАТА
		ЗАКАЗЧИК		AB WILMUS BOX HOUSTON		
 PTC 15615 JACINTO PORT BLVD. HOUSTON, TEXAS 77015 TELEPHONE: (281) 457-3998 FAX: (281) 457-4788 http://www.ptcark.com				КОНСТРУКЦИЯ ПЛОЩАДКИ ПРОМЕХУТОЧНАЯ ПЛОЩАДКА РЕЗЕРВАР С КУПОЛОВОБРАЗНОЙ КРЫШЕЙ		
СОСТАВЛЕН		RR	ДАТА	РБ-0105A		
ПРОВЕРЕН		X	ДАТА	№ ЗАКАЗА	№ ЧЕРТЕЖА	ОГРН РЕД.
			3/21/99	98150	09	0


TEXNIK TOPSHIRIQ / ТЕХНИЧЕСКОЕ ЗАДАНИЕ

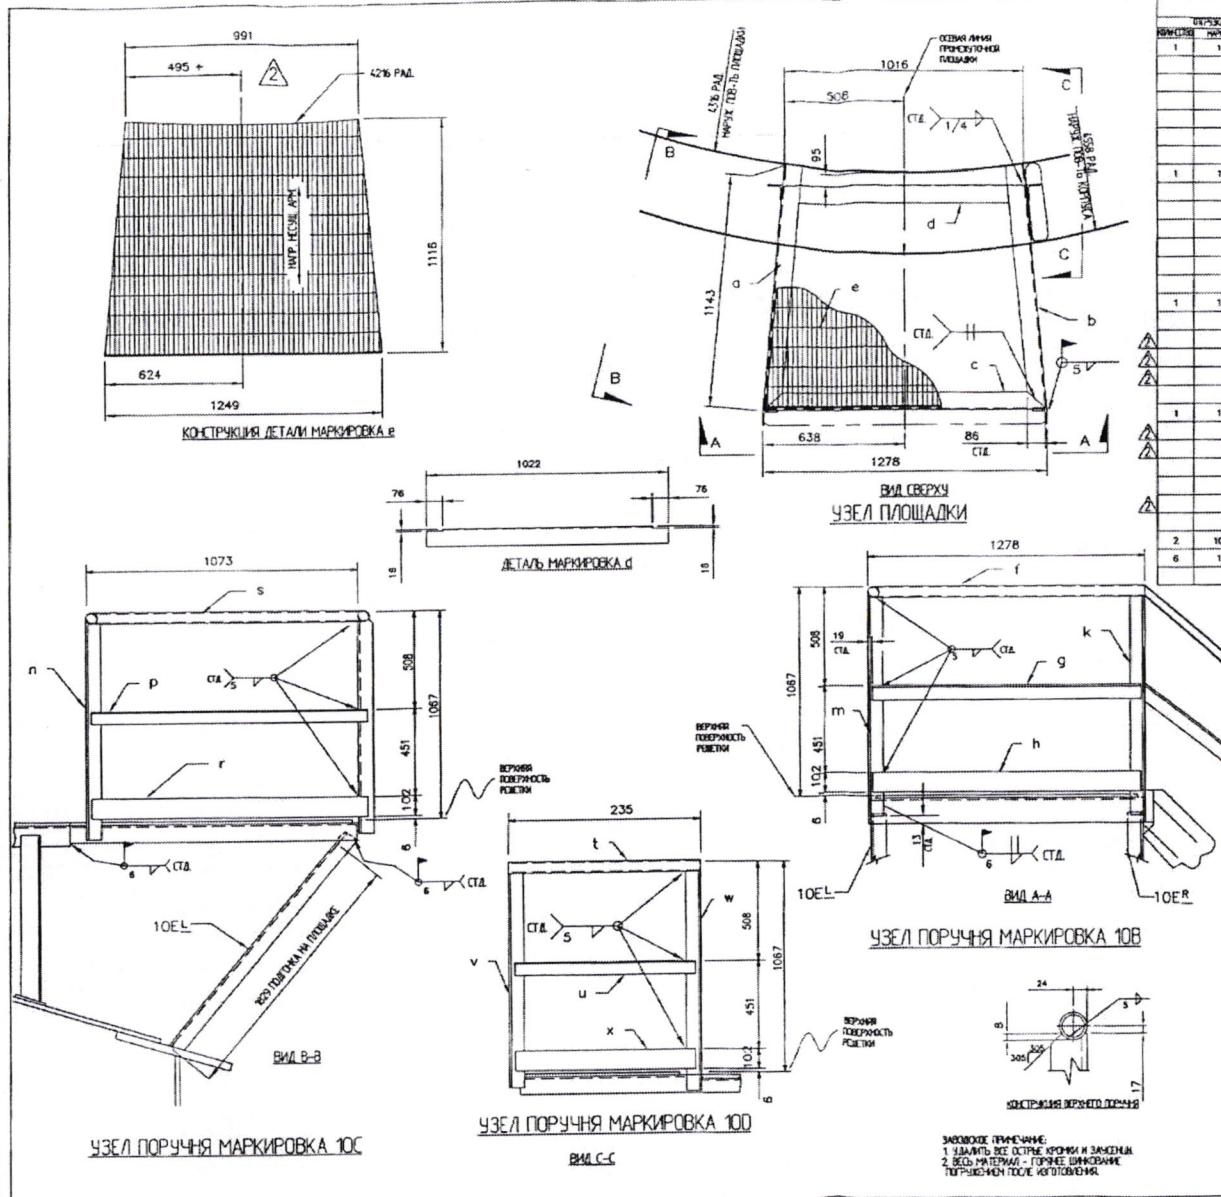


ПЕРЕДАЧА		МОСТА		ПРИЧЕРЧНО МАТЕРИАЛЫ				
ВИД	ПОДВИД	ХАСТ	МАКС	СОСТАВ	МММ	ЦВР	ПРИЧЕРКА	МАССА
1	10A			ЧЕЗЛ ГЛОШДАНИ				
		1	а	ДЛ 75 X 76 X 6	1143	(A36)	МОЕ	70
		1	б	ДЛ 75 X 76 X 6	1143	(A36)	МОЕ	8
		1	с	ДЛ 75 X 76 X 6	1270	(A36)	МОЕ	10
		1	д	ДЛ 76 X 76 X 6	1022	(A36)	СВЕ	7
		1	е	РОДИКА 32 x 108, МОСТА АРМАТ. 5 x 116	1249	C.S.		36
1	10B			ЧЕЗЛ ПОРЧАНИ				
		1	г	ТРУБА ЧИАН 1 1/2" СЛ. ТОЛС. СТЕНКИ	1278	(A53B)	СОЕ	3.3
		1	з	ДЛ 64X 64 X 6	1240	(A36)		5
		1	и	ГЛЮСКА БК 102 X	1240	(A36)		8
		1	к	ДЛ 64X 64 X 6	1130	(A36)	МОЕ	6
		1	м	ДЛ 64X 64 X 6	1130	(A36)	МОЕ	7
		1	н	ДЛ 64X 54 X 6	1130	(A36)	МОЕ	7
		1	р	ДЛ 64X 54 X 6	1092	(A36)		7
		1	т	ГЛЮСКА 6 X 102 X	1092	(A36)		5
		1	с	ТРУБА ЧИАН 1 1/2" СЛ. ТОЛС. СТЕНКИ	1121	(A53B)	СВЕ	5
1	10C			ЧЕЗЛ ПОРЧАНИ				
		1	п	ДЛ 64X 54 X 6	1130	(A36)	МОЕ	24
		1	р	ДЛ 64X 54 X 6	1092	(A36)		7
		1	т	ГЛЮСКА 6 X 102 X	1092	(A36)		5
		1	с	ТРУБА ЧИАН 1 1/2" СЛ. ТОЛС. СТЕНКИ	1121	(A53B)	СВЕ	5
1	10D			ЧЕЗЛ ПОРЧАНИ				
		1	т	ТРУБА ЧИАН 1 1/2" СЛ. ТОЛС. СТЕНКИ	235	(A53B)	СВЕ	1
		1	у	ДЛ 64X 54 X 6	197	(A36)		2
		1	в	ДЛ 64X 54 X 6	1130	(A36)	МОЕ	7
		1	и	ДЛ 64X 54 X 6	1130	(A36)	МОЕ	7
		1	х	ГЛЮСКА БК 102 X	197	(A36)		1
2	10E'a			ДЛ 76 X 76 X 6	1829	(A36)	ГЛЮСКА АЛЮМИНИЙ	27


ABB Group Consortium		ABB Lummus Global GmbH						
РН	ДАТА							
	3/24/99							
Х	ДАТА							
	3/24/99							
№ ЗАКАЗА		5850	№ ЧЕРТЕЖА	10				
№ РЕД		2						

ТЕХНИК ТОПШИРИQ / ТЕХНИЧЕСКОЕ ЗАДАНИЕ

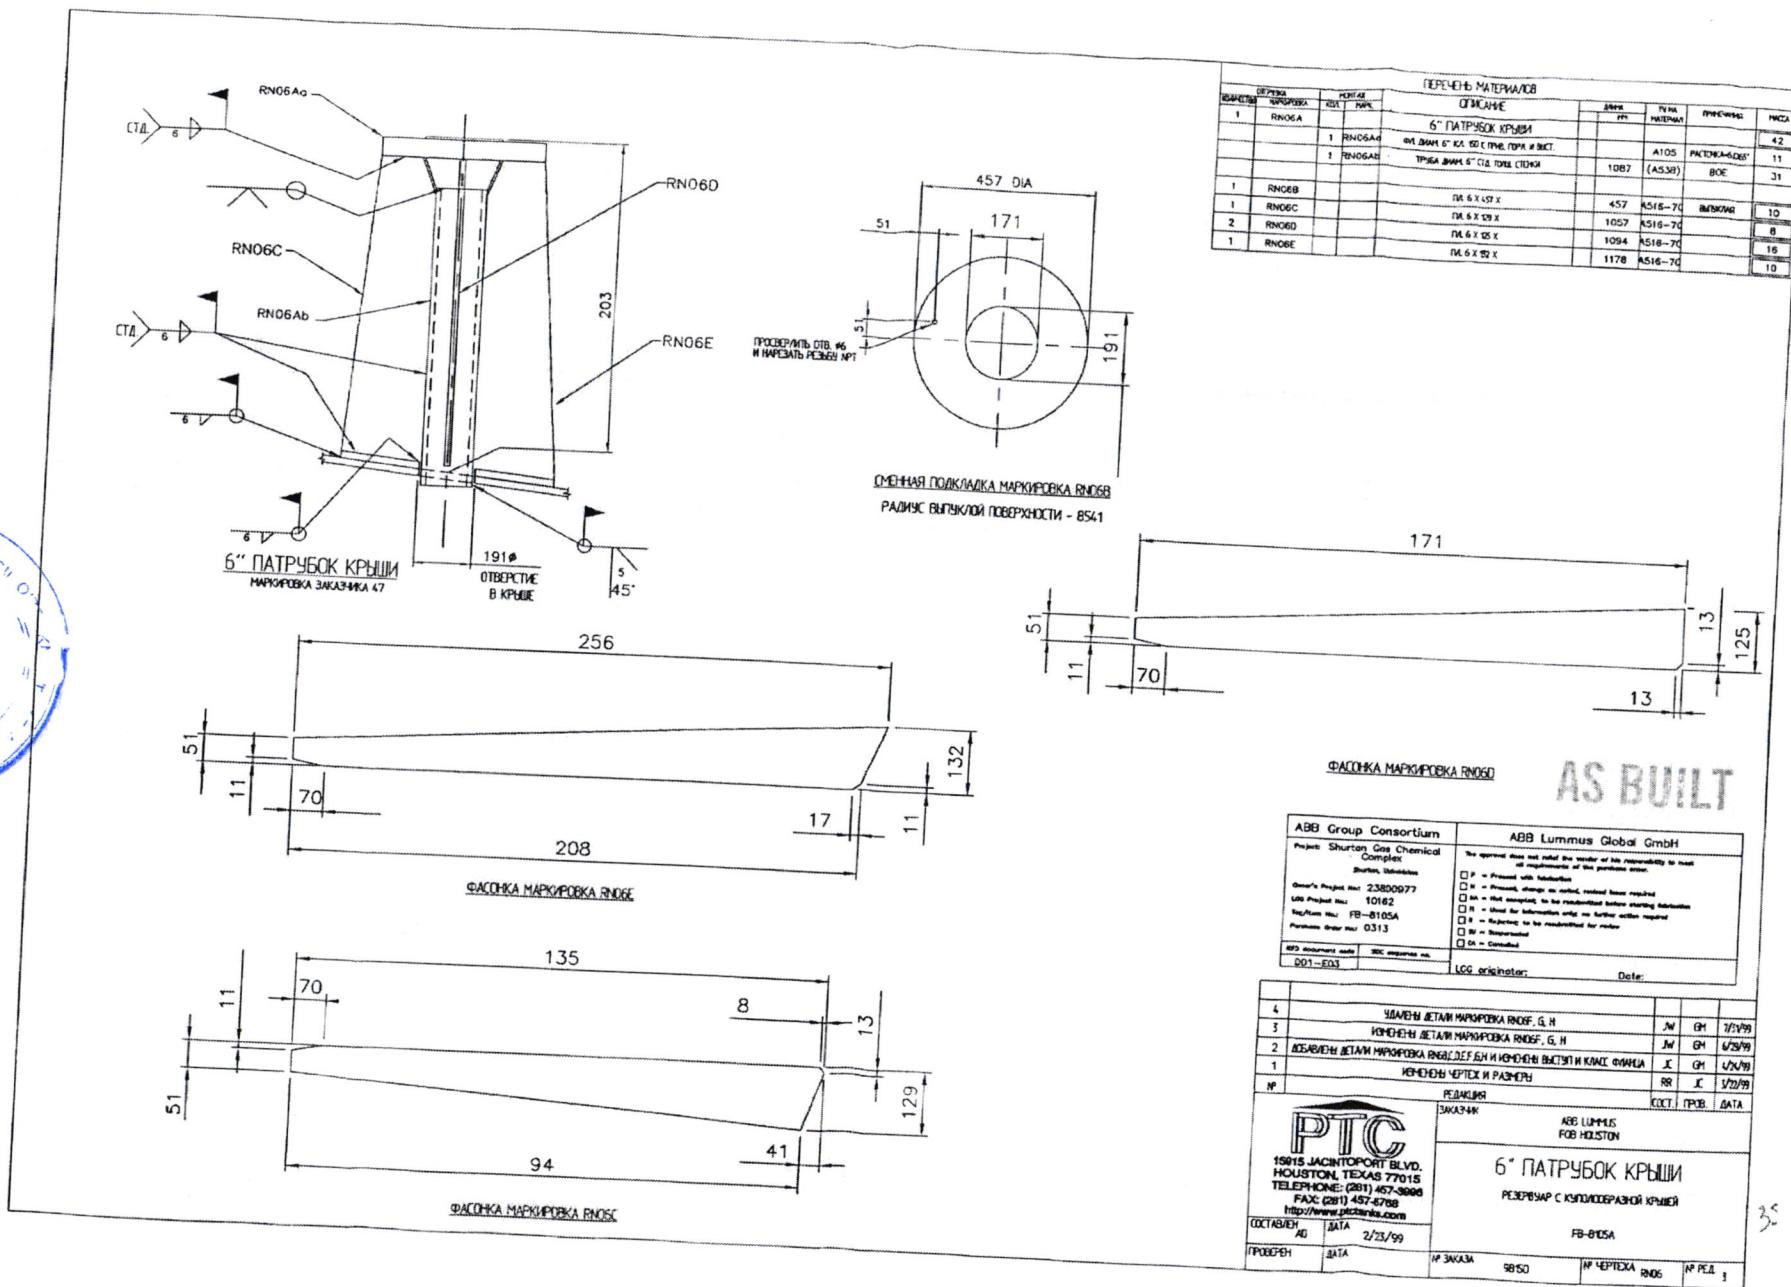

ТЕХНИК ТОПШИРИQ / ТЕХНИЧЕСКОЕ ЗАДАНИЕ

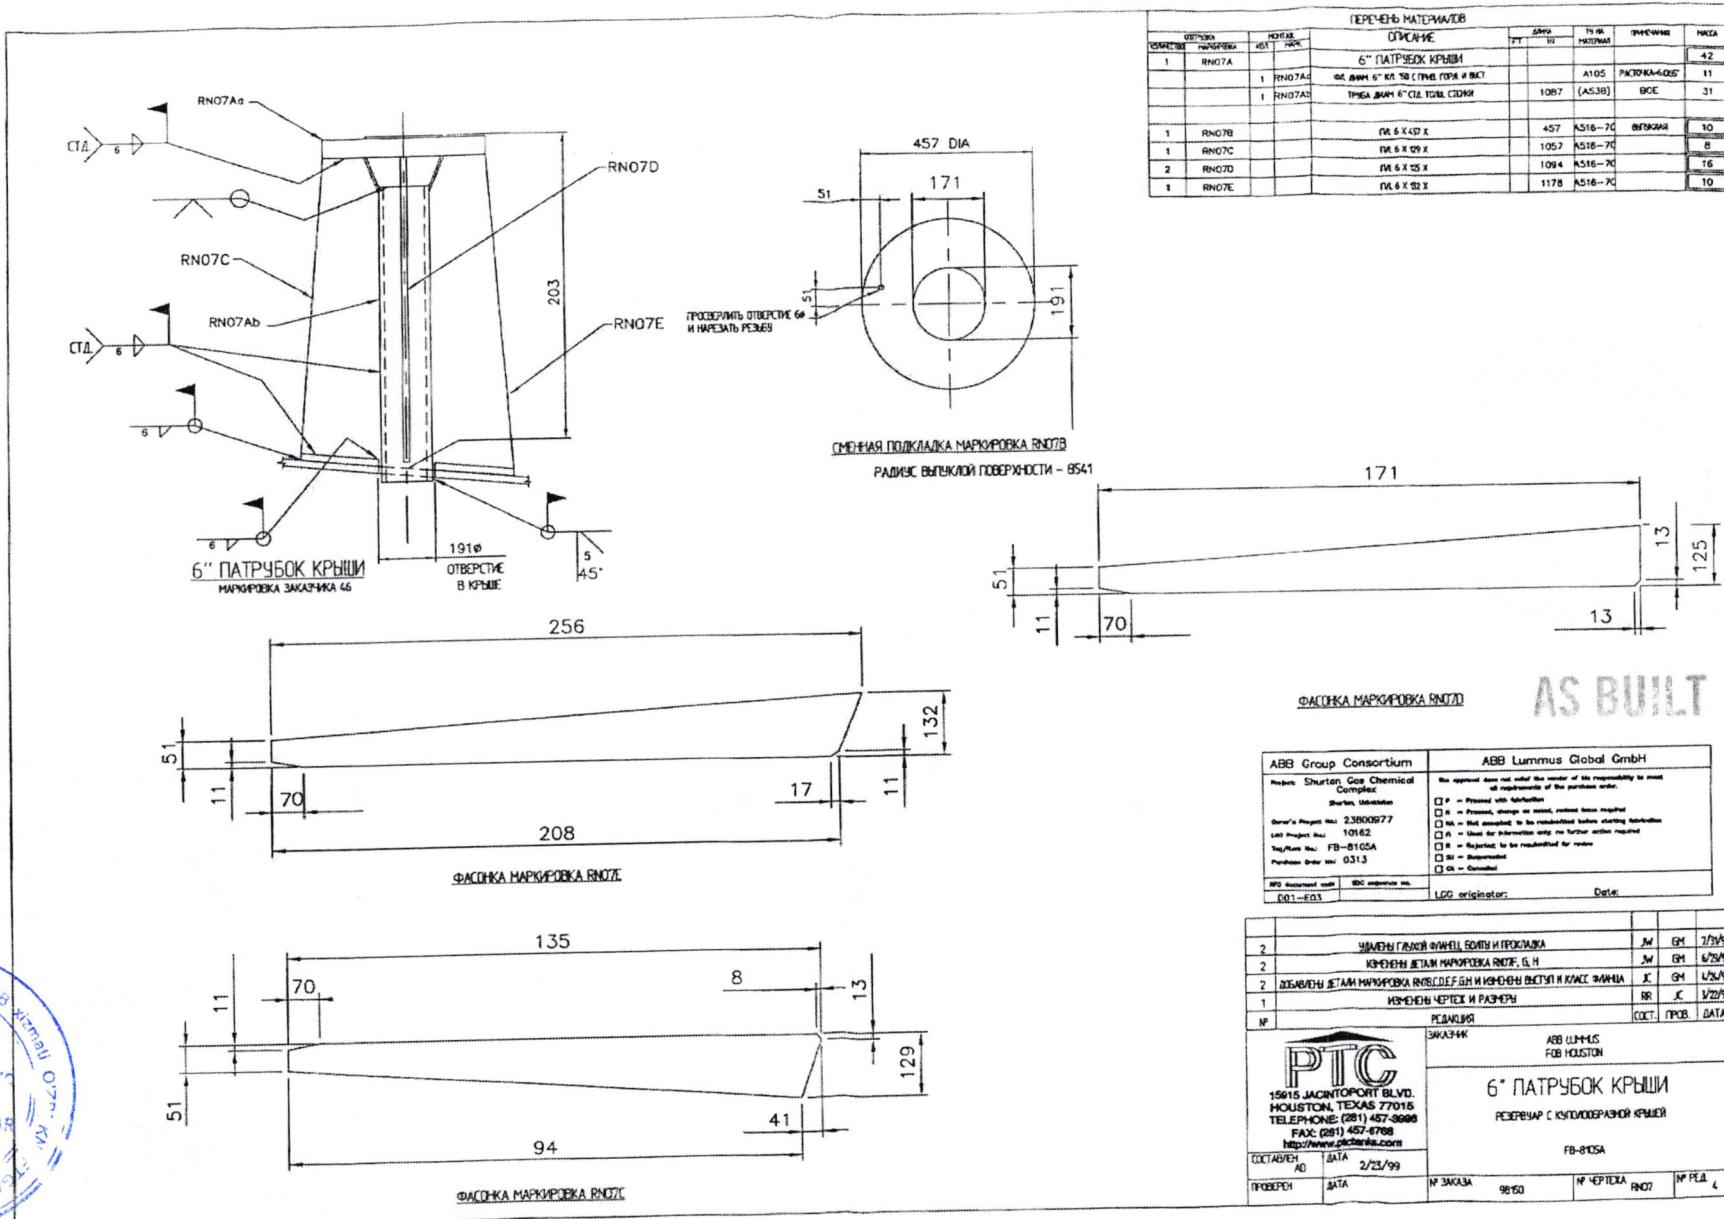

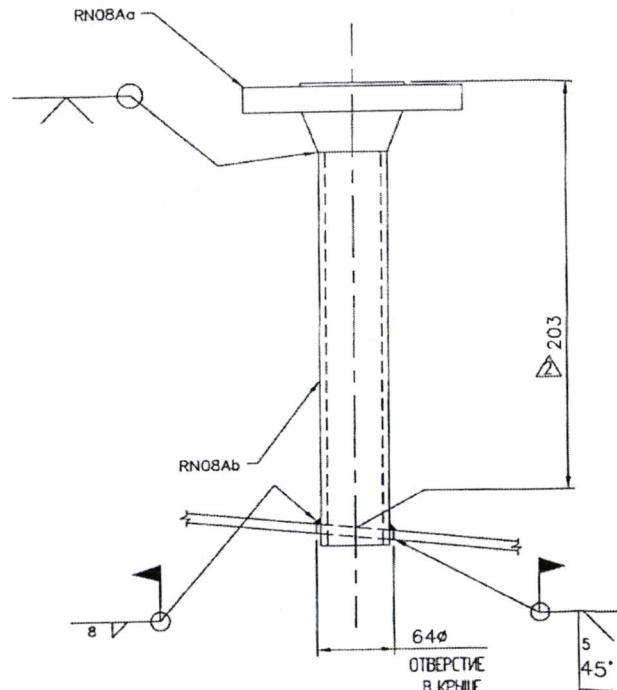TEXNIK TOPSHIRIQ / ТЕХНИЧЕСКОЕ ЗАДАНИЕ


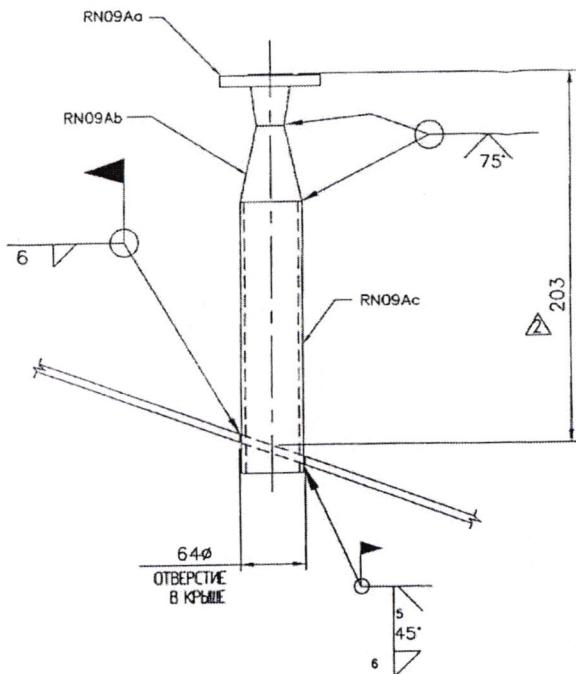
ПЕРЕЧЕНЬ МАТЕРИАЛОВ			
ПОРЯДОК ПОСЛЕДОВАТЕЛЬНОСТИ	Наименование	Код Марки	Описание
1	РНОВА	1 RN08Ab	2" ПАТРУБОК КРЫШИ ФЛ. ВАНК 2" КА 50 СЛ. ТОЧЕ СТЕНОК
		1 RN08Ab	ФЛ. ВАНК 2" СЛ. ТОЧЕ СТЕНОК
			203 (A53B) ВОЕ
			2


AS BUILT

ABB document code	IBC reference no.	LCG originator	Date:
001-F03			

2	ВЕДЕНИЕ ИСПОЛДО ЗАЧЕМНЫЙ ЗАКАЗНИК	5	БН	1/2/99
1	КОНДЕНСАЦИЯ ЧЕРТЕЖ И РАЗМЕРЫ	6	БР	1/2/99
4	РЕДАКЦИЯ	7	ДОТ	ДАТА


 PTC 15015 JACKPORT BLVD. HOUSTON, TEXAS 77015 TELEPHONE: (281) 457-3998 FAX: (281) 457-4768 http://www.ptcparts.com		ABB LUMMUS FOB HOUSTON
СОСТАВЛЕН	ДАТА	2/23/98
ПРОВЕРЕН	ДАТА	
	№ ЗАКАЗА	98150
	№ ЧЕРТЕЖА	RN08
	№ РЕД.	2



2" X 3/4" ПАТРУБОК КРЫШИ
МАРКИРОВКА ЗАКАЗЧИКА 37



ABB Group Consortium		ABB Lummus Global GmbH	
Project Shuratan Gas Chemical Complex Shuratan, Uzbekistan		The approved date does not reflect the vendor's or responsibility to meet all requirements of the purchase order.	
General Project No: 23880977		<input checked="" type="checkbox"/> □ Proceed with fabrication <input type="checkbox"/> □ Proceed - change as noted, revised issue required <input type="checkbox"/> □ Not necessary to be issued before starting fabrication <input type="checkbox"/> □ Used for information only, no further action required <input type="checkbox"/> □ P.O. to be reexamined for errors <input type="checkbox"/> □ HI = Suspended <input type="checkbox"/> □ CA = Canceled	
LOS Project No: 10162			
Tag/Item No: FB-8105A			
Purchase Order Number: 313			
RFQ document code:	DOC sequence no.:	Lummus originator:	Date:
DO1-F03			
2		ЮРСИ ВІСТІ	R.R. GM 5/2001
1		КОМПЕТЕНЧЕСКИЙ ПАШЕНІ	RR E 5/2001
N		РАДАЛІЯ	(DCT) ТРДОЗ
		ЗАКЛАДКА	
			ABB LUMMUS FOR HOLSTEN
 15815 JACINTO PORT BLVD. HOUSTON, TEXAS 77015 TELEPHONE: (281) 457-3868 FAX: (281) 457-5768 http://www.ptcinc.com		2" X 3/4" ПАТРУБОК КРЫШИ РЕЗЬБУЧА С КЛЮЧЕВОДНОЙ КРУШЕЙ FB-8105A	
COORDINATED BY: DATA: 03/21/99 ПРОВЕРЕН: DATA: 03/21/99		№ ЗАКАЗА: 9850 № ЧЕРТЕЖА: R005 № РЕД: 2	

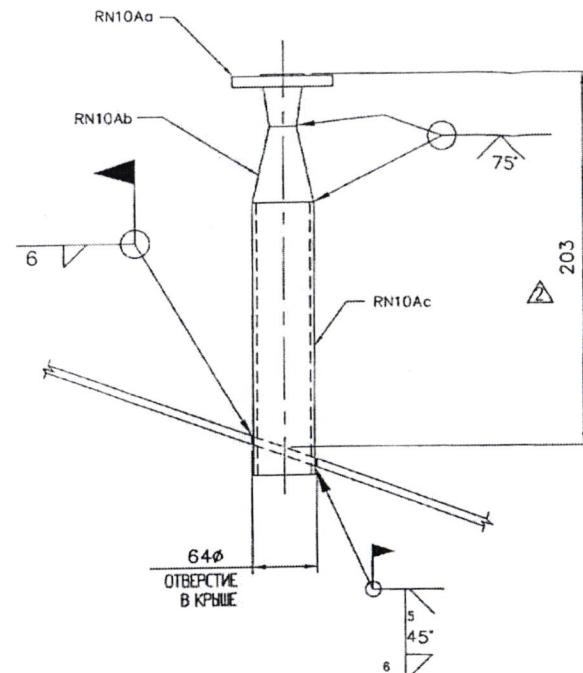TEXNIK TOPSHIRIQ / ТЕХНИЧЕСКОЕ ЗАДАНИЕ


2" X 3/4" ПАТРУБОК КРЫШИ
МАРКИРОВКА ЗАКАЗЧИКА 36

ПЕРЕЧЕНЬ МАТЕРИАЛОВ			
ОПИСАНИЕ	ЗНАК	НУМЕР	ПРИМЕЧАНИЯ
1 РН10А 2" X 3/4" ПАТРУБОК КРЫШИ ОЧ. ВЫМ 3/4" КА ВОД С ПЕЧЬЮ ГОРЯ И ВЕСТ:	A105	РАСТОКА-22	2
1 РН10А 2" X 3/4" ПАТРУБОК КРЫШИ ОЧ. ВЫМ 3/4" СЛ. ТОЧЕ СПЕЦИ	A234	0	
1 РН10А 2" СЛ. ТОЧЕ СПЕЦИ	80 (A53B)	ВОЕ	2

AS BUILT

ABB Group Consortium		ABB Luminus Global GmbH	
Project Shurun Gas Chemical Complex Shurun, Uzbekistan Owner's Project No:23800977 LGG Project No: 10162 Registration No: FB- 8105A Purchase Order No:0313		The approval does not reflect the vendor of the responsibility to meet all requirements of the purchase order. <input type="checkbox"/> P = Process after fabrication <input type="checkbox"/> N = Process, change as required, revised issue required <input type="checkbox"/> NR = Not accepted to be re-submitted before starting fabrication <input type="checkbox"/> PI = Used for information only no further action required <input type="checkbox"/> R = Subjected to be re-submitted for review <input type="checkbox"/> RI = Re-submitted <input type="checkbox"/> CA = Canceled	
ABG document code	IBC reference no.	LGU originator	Date
001-ED3			
2 КОНДЕНСАТОР 1 КОНОДОН ЧЕРТЕЖ И РАЗМЕРЫ РАДИАР		B.R.	04.5/2/99
		RR	1/2/99
		COCT (PROB)	DATA
ЗАКАЗЧИК PTC 15015 JACINTOPORT BLVD. HOUSTON, TEXAS 77015 TELEPHONE: (281) 457-3698 FAX: (281) 457-6768 http://www.ptcarika.com		ABB LUMINUS ROB HOUSTON 2" X 3/4" ПАТРУБОК КРЫШИ РЕЗЕРВАР С КУПОДОБРАЗНОЙ КРЫШЕЙ FB-RHYS	
СОСТАВЛЕН	RR	04/21/99	
ПРОВЕРЕН	Х	04/21/99	# ЗАКАЗА 9850 # ЧЕРТЕЖА РН10 # РЕА 2

TEXNIK TOPSHIRIQ / ТЕХНИЧЕСКОЕ ЗАДАНИЕ

Номерка последов.	Наименование	Исполн.	ОПИСАНИЕ		Завод №	Тип ма- териала	Примечание	Номер заказа
			Ширина	Высота				
1	RN11A		4"	ПАТРУБОК КРЫШИ				10
	RN11Ab		4" ДАНК 4" КА 50 (СЛОН.ГРН. И ВЛС.)		A105	РАСТОКА-406	7	
	RN11Ac		ТРУБА ДИАМ. 4" СЛ. ТЮВАЛ СТОЧНОЙ		203	(АЗЭВ)	Все	3



AS BUILT

ABB Group Consortium		ABB Lummus Global GmbH	
Project: Shartot Gas Chemical Complex Shortot, Uzbekistan		The approved drawing reflects the owner's responsibility to meet requirements of the purchase order.	
Owner's Project No.: 23B00977 LUM Project No.: 10162 Tag/Item No.: FB-8105A Purchase Order No.: 0313		<input type="checkbox"/> - Process with reference <input type="checkbox"/> - Process, change as stated, revised issue required <input type="checkbox"/> - Change as required to be made by the manufacturer before starting fabrication <input type="checkbox"/> - Used for information only no further action required <input type="checkbox"/> - Reserved to be reidentified for owner <input type="checkbox"/> - Suspended <input checked="" type="checkbox"/> - Crossed out	
IBD document code:	IBC reference no.:	LEO originator:	Date:
001-003			

2	ЮДИД ВЫПУСК	X	GM	12/19
1	ЮДИД ЧЕРТЕЖ Н РАЗМЕРЫ	RR	E	12/19
N	РЕДАКЦИЯ	ХОСТ	ПРОБ.	ДАТА
ЭДАКЦИЯ				
ABB LUMMUS FOB HOUSTON				
4" ПАТРУБОК КРЫШИ				
РЕЗЕРВ С КУПОДОБНОЙ КРЫШЕЙ				
FB-8105A				
СОСТАВЛЕН	ДАТА			
ПРОВЕРЕН	ДАТА	N ЗАКАЗА	9850	N ЧЕРТЕЖА
				РН1
				N РЕД.
				2



TEXNIK TOPSHIRIQ / ТЕХНИЧЕСКОЕ ЗАДАНИЕ

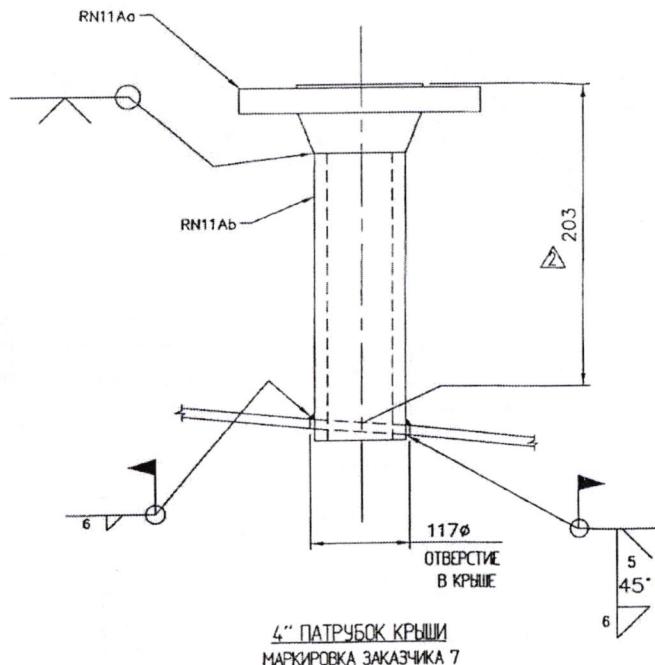

ПЕРЕЧЕНЬ МАТЕРИАЛОВ		ОПИСАНИЕ	ДАННЫЕ РЕГ.	Номер пункта	ПРИМЕЧАНИЕ	Номер пункта
ОПИСАНИЕ	КОДЫ МАТЕРИАЛА	Номер пункта				
		ПЛОЩАДКА ХРУПКИ (2)				115
1	12A					
		1 a	C 102 - 2	5067	(A.36) ПБ/ПОС	41
		1 b	C 102 - 2	3888	(A.36) ПБ/ПОС	31
		1 c	C 102 - 2	1000	(A.36) МВЕ	8
		2 d	ДЛ 76 X 76 ± 5	991	(A.36) СВЕ	15
		2 e	C 102 - 2	721	(A.36) МВЕ	12
		2 f	C 102 - 2	584	(A.36) МВЕ	9
1	12B		ДЛ 76 X 76 ± 5	991	(A.36) СВЕ	7
1	12C		ПЛОЩАДКА ХРУПКИ (2)			94
		1 c	C 102 - 2	1000	(A.36) СВЕ	8
		2 d	ДЛ 76 X 76 ± 5	991	(A.36) СВЕ	15
		1 k	C 102 - 2	5067	(A.36) МЕТЧИ	41
		1 m	C 102 - 2	3888	(A.36) МЕТЧИ	34
8	1204		ДЛ 76 X 76 X 6	1829	ПЛОЩАДКА НЕПЛЕЧЕ	107
8	12E		ДЛ 5 ± 0,005 52		(A.36)	8
2	12K		ИМ 6 X 89 X	89	(A.36)	1

AS BUILT

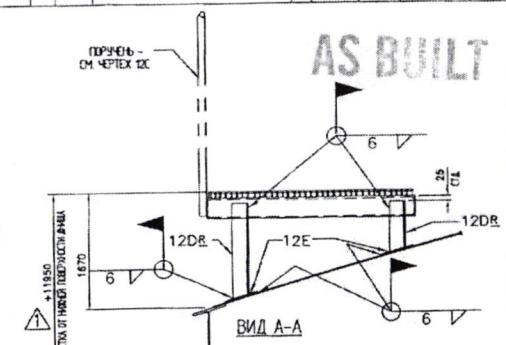


ABB Group Consortium	ABB Lummus Global GmbH
Project Shurton Gas Chemical Complex	The proposal does not reflect the scope of its responsibility to next of right regarding the sale of the purchase order.
Owner's Project No: 28000777	
Design Phase: 10102	
Design Firm: FB - B105A	
Purchase Order no: G1313	
RFQ documents sent:	RFQ documents issued:
RFQ response due:	Date set:

ФИРМЫ КОМПЕТЕНТ СО ЛЮБО ЗАЧЕМЧИИ ЗАКАЗЧИК		R.R	DM	S/2V
№	РЕДАКЦИЯ	(ОСТ) ПРОВ ДАТА		
	ЗАКАЗЧИК	ABU LUMMUS POB HOUSTON		
 15015 JACINTO PORT BLVD. HOUSTON, TEXAS 77015 TELEPHONE: (281) 457-0768 FAX: (281) 457-0768 http://www.ptcnet.com		ВЕРХНЯЯ ПЛОЩАДКА РЕЗЕРВАР С КЛЮКОВИДНОЙ КРЫШЕЙ FB-810SA		
СОЛ/АВИЕ	ДАТА			
100	3/23/99			
ПРОВЕРЕН	ДАТА	№ ЗАКАЗА	№ ЧЕРТЕЖА	№ РЕД.
100	3/23/99	98150	10A	1

